

# 業務説明資料 補足資料

委託件名：日本大通りほか緑花育成業務委託

1. 本業務の履行に当たっては「街路樹維持業務委託仕様書（令和5年4月改定）」「公園緑地等維持業務委託仕様書（令和5年7月改定）」を適用するものとする。
2. 本業務において使用する花苗や球根等については、補足資料の花苗および球根等リスト表から選択すること。また、花苗リスト表に記載されていない品種の使用を希望する場合は、本市担当者と協議すること。
3. 本業務の作業工程や実施内容は補足資料を参照すること。ただし提案内容に従い適宜、監督員と協議のうえ変更を行うこと。図面においても、現況と異なる場合は現場を優先すること。

## 花苗リスト（一年草及び一年草扱い）

名 称	A	B	C	D	E	F
アキランサス（テランセラ）			○			
アグロステマ（ムギセンノウ）			○			
アゲラタム		○				
アゲラタム（高性）				○		
アスター				○		
アメリカンブルー				○		
アンゲロニア			○			
アンゲロニア（高性）					○	
アンチューサ（カペンシス）				○		
イソトマ				○		
イベリス				○		
インパチエンス（八重咲）					○	
オルラヤ				○		
オルレア・ホワイトレース				○		
ガザニア				○		
カスミソウ					○	
カリフォルニアポピー				○		
カリブラコア					○	
カレンジュラ（キンセンカ）		○				
観賞用トウガラシ			○			
カンパニュラ・メディウム				○		
キバナコスモス		○				
キンギョソウ（高性）				○		
クナウティア						○
クレオメ			○			
ケイトウ		○				
ケイトウ セロシア ホルン				○		
ケイトウ（羽毛）				○		
ケイトウ（ノゲイトウ系）			○			
コスモス	○					
コスモス（八重咲）				○		
コリウス（栄養系）			○			
サルビア・コクシネア				○		
サルビア・スプレンドENS		○				
サルビア・ファリナセア		○				
サルビア・ホルミナム（ペインテッドセージ）				○		
サルビア・レプタンス				○		
ジギタリス					○	
ジニア		○				
ジニア（高性）			○			
シノグロッサム			○			
スーパーアリッサム					○	
スカエボラ（ブルーファンフラワー）				○		
スカビオサ				○		
スコバリア						○
ストック		○				
ストロベリートーチ			○			
セラスチュウム			○			
セントーレア（ヤグルマギク）			○			
センニチコウ			○			
センニチコウ（高性）			○			
タチアオイ				○		
タツタナデシコ					○	
トリフォニウム・パニーズ				○		
トレニア		○				
トレニア・コンカラー					○	
トレニア・ソラリナ					○	
ナスタチウム（キンレンカ）			○			
ナデシコ		○				

花苗リスト（一年草及び一年草扱い）

名 称	A	B	C	D	E	F
ナデシコ・ハツコイ				○		
ニーレンベルギア					○	
ニゲラ			○			
ニコチアナ			○			
ニチニチソウ（高性）			○			
ネメシア				○		
ネモフィラ	○					
バーベナ		○				
ハゲイトウ				○		
バコパ				○		
ハツユキソウ				○		
ハボタン（ベイビースマイル）				○		
パンジー（八重咲、フリンジ咲）				○		
ピオラ	○					
ビスカリア				○		
ピポエステス				○		
ヒマワリ		○				
ヒマワリ・サンタスティック					○	
ヒメキンギョソウ		○				
プリムラ・ジュリアン					○	
プリムラ・ポリアンサ					○	
プリムラ・マラコイデス				○		
ブルーデージー			○			
フロックス				○		
ペゴニア（八重咲）					○	
ペチュニア バカラIQ						○
ペチュニア タイダルウェーブ						○
ヘリオトロープ				○		
ヘリクリサム（テイオウカイサイク）				○		
ペンタス		○				
マーガレット				○		
マツバボタン		○				
マトリカリア			○			
マリーゴールド（アフリカン系）		○				
マリーゴールド（フレンチ系）		○				
ムラサキハナナ			○			
メカルドニア					○	
メキシコヒマワリ（チトニア・トーチ）					○	
メランボジュウム		○				
ラグラス			○			
ラッセルルピナス			○			
ラナンキュラス				○		
リナリア		○				
リナリア・グッピー		○				
ルピナス			○			
レースフラワー				○		
ロベリア		○				
ワスレナグサ		○				

## 花苗リスト (多年草)

名 称	A	B	C	D	E	F	G
アーティチョーク						○	
アガスターシェ				○			
アカンサス						○	
アキレア					○		
アサギリソウ			○				
アップルセージ			○				
アネモネ・ワイルドスワン							○
アルストロメリア						○	
アルテルナンテラ			○				
アルメリア			○				
イブキジャコウソウ				○			
イボメア			○				
イングリッシュデージー			○				
イングリッシュラベンダー					○		
ウインターコスモス		○					
エキナセア						○	
エキノプシス (ルリタマアザミ)						○	
エリゲロン	○						
エリシマム				○			
エリンジューム				○			
エレモフィラニベア				○			
オキザリス			○				
オキシペタラム (ブルースター)				○			
オステオスペルマム		○					
オダマキ			○				
オミナエシ					○		
オレガノ・ケントビューティ			○				
ガーデンシクラメン				○			
ガーデンダリア				○			
ガーベラ			○				
ガイラルディア			○				
ガウラ					○		
ガウラ・イノセントフェアリー					○		
カクトラノオ			○				
カラミンサ		○					
カレーブランツ		○					
カワラナデシコ		○					
カンナ				○			
キキョウ			○				
キャットミント		○					
クジャクシダ					○		
クリスマスローズ				○			
クロコスミア・ルシファー						○	
ゲウム					○		
ゲラニューム (フウロソウ)					○		
コギク				○			
コクリュウ					○		
コレオプシス					○		
コンボルブルス					○		
サルビア・アズレア					○		
サルビア・ウルギノーサ					○		
サルビア・グラニチカ (メドーセージ)					○		
サルビア・ネモローサ・カラドンナ					○		
サルビア・ビックブルー			○				
サルビア・プラテンシス				○			
サルビア・ミクロフィラ				○			

花苗リスト (多年草)

名 称	A	B	C	D	E	F	G
サルビア・レウカンサ				○			
サンジャクパーベナ			○				
サントリナ			○				
ジギタリス				○			
ジャーマンアイリス					○		
宿根フロックス				○			
宿根ネメシア			○				
宿根リナリア・ブルブレア				○			
宿根ロベリア					○		
シルバーグラス					○		
シロタエギク (ダスティーミラー)	○						
スティバ				○			
ストケシア			○				
ストロビランテス (ウラムラサキ)				○			
スパティフィラム					○		
セイヨウオダマキ				○			
セントランサス						○	
ダイアンサス (四季咲きナデシコ)		○					
ダイアンサス (四季咲きナデシコ芳香系)					○		
タイム	○						
タツタナデシコ		○					
タナセタム・ジャックポット			○				
ダリア			○				
ダンギク			○				
タンジー				○			
チャイブ				○			
ツリージャーマンダー				○			
ツルニチニチソウ			○				
ツルバキア・シルバーレース			○				
ティアレア					○		
テイカカズラ				○			
デイクンドラ		○					
デュランタ				○			
ネベタ				○			
ノシラン・ピッタータス			○				
バーバスカム							○
バイナップルセージ/サルビア・エレガンス			○				
ハツユキカズラ		○					
ヒメヒマワリ/ヘリオプシス						○	
ヒメフウチソウ					○		
ヒューケラ					○		
フィソステジア				○			
フウチソウ					○		
フォーチュンペゴニア (球根ペゴニア)				○			
フジバカマ				○			
フランスギク				○			
フランネルフラワー				○			
プリムラ・アビリー				○			
ブルモナリア					○		
ブルンバゴ					○		
フロックス・ブルーパラダイス					○		
フロミス				○			
ヘデラ・白雪姫					○		
ベニセタム・パープルファウンテングラス						○	
ベニセツム					○		
ベラルゴニューム				○			

## 花苗リスト (多年草)

名 称	A	B	C	D	E	F	G
ヘリオプシス・ビーナス						○	
ヘリオプシス・ローレインサンシャイン						○	
ヘリクリサム・ペティオラレ			○				
ベレニアルフラックス				○			
ヘレニューム・シエスタ				○			
ペロニカ			○				
ペロニカ・オックスフォードブルー			○				
ポテンチラ			○				
ポリゴナム		○					
ポリジ			○				
ポレモニューム(ハナシノブ)				○			
マーガレット			○				
マーガレットコスモス			○				
ミスキャンタス			○				
ミヤコワスレ		○					
モクビャッコウ			○				
モナルダ				○			
ヤナギバヒマワリ							○
ヤナギラン					○		
ユーパトリウム					○		
ユーパトリウム・チョコラータ						○	
ユーフォルビア(ロビエ)							○
リアトリス				○			
リクニス・コロナリア				○			
リシマキア(オーレア)			○				
リシマキア(ヌンムラリア)			○				
リシマキア(ベルシャンチョコレート)		○					
リッピア		○					
リョウメンシダ						○	
ルドベキア・タカオ			○				
ルドベキア・ヒルタ					○		
ルドベキア・マキシマ			○				
ローダンセマム			○				
ロシアンセージ			○				
ロベリア・ビクトリアクイーン						○	

チューリップ球根リスト

名 称	単位	A	B	C	D	E	F
チューリップ (色指定 (1色)、品種指定なし)	球		○				
チューリップ (色指定 (混色3色程度、品種指定なし、サカタのタネびったりちゅうりっぷ相当品)	球				○		
アイスクリーム	球				○		
アプリコットビューティー	球		○				
アブハッサン	球				○		
アルマニー	球				○		
アンジェリケ	球				○		
アンシラ	球		○				
アンネマリー	球					○	
イヌエンド	球					○	
アイフォニア	球		○				
イルデフランス	球			○			
インゼル	球		○				
ウエディングベール	球				○		
エレガントレディー	球					○	
おとめサクラ	球						○
オビエド	球						○
オレンジエンペラー	球		○				
オレンジキャシーニ	球		○				
オンリーミー	球						○
カーナバルデリオ	球					○	
カフェノワール	球					○	
カルガリー	球				○		
黄小町	球		○				
キャンディプリンス	球			○			
クインオブナイト	球		○				
クミンズ	球					○	
クラウディア	球		○				
グリーンランド	球				○		
クリスマスドリーム	球		○				
クリスマルパール	球					○	
クルシアナ	球					○	
グレイ	球				○		
紅美人	球					○	
コベックス	球				○		
コンサート	球				○		
コンチネンタル	球					○	
コンプリメント	球				○		
サッポロ	球						○
サニープリンス	球			○			
サネ	球					○	
サンネ	球				○		
紫雲	球			○			
シャーリー	球	○					
ショウゲン	球			○			
白雲	球						○

チューリップ球根リスト

名 称	単位	A	B	C	D	E	F
白雪姫	球				○		
シルバークラウド	球					○	
スイートハート	球				○		
ストロングゴールド	球					○	
ストレッサ	球		○	○			
スノークリスタル	球					○	
スプリンググリーン	球		○				
ダイヤモンドシナー	球					○	
ダイヤモンドシャイナー	球					○	
デイドリーム	球				○		
ティンカ	球	○					
ドリームクラブ	球						○
ドリームタッチ	球				○	○	
トルケスタニカ	球		○				
トロント	球		○				
ドンキホーテ	球		○				
ニューデザイン	球		○				
ネグリタ	球		○				
ネグリジェ	球				○		
ハウステンボス	球					○	
バタリニーブライトゼム	球		○				
はちみつミルク	球			○			
パドライト	球				○		
バラード	球					○	
春乙女	球					○	
バレリーナ	球			○			
ビッグスマイル	球			○			
ピンククラウド	球				○		
ピンクダイヤモンド	球					○	
ファンタジーレディー	球					○	
ブラウニー	球					○	
ブラックチャーム	球				○		
ブラックヒーロー	球		○				
フラメンコ	球					○	
ブリシマ	球		○				
ブリティウーマン	球		○				
プリンスクラウド	球					○	
フレーミングスプリンググリーン	球		○				
フレーミングアグラス	球					○	
フレン	球						○
ヘレナ	球					○	
ホーランドチック	球		○				
ボールシェラー	球					○	
ホワイトスワン	球		○				

チューリップ球根リスト

名 称	単位	A	B	C	D	E	F
マスカラ	球				○		
マッチ	球					○	
マデロン	球		○				
マヤ	球		○				
マリエッテ	球		○				
マリリン	球					○	
ミステックファンアイク	球		○				
ミストレス	球		○				
紫水晶	球				○		
メントン	球				○		
桃太郎	球						○
モンテビデオ	球					○	
楊貴妃	球						○
ライラックワンダー	球				○		
ラストイングラブ	球					○	
ラバーズタウン	球						○
ラベルエポック	球				○		
レッドインプレッション	球		○				
レッドシャイン	球	○					
レッドショーゲット	球	○					
レッドパワー	球				○		
レムズフェイバリット	球						○
ロイヤルブレテンダー	球						○
ローズアグラス	球				○		

# 案内図



けやき通り

さくら通り

新港3号線および新港7街区一部

新港中央広場

桜木町駅前広場

日本大通り

旧横浜市庁舎前

山下公園通り

中央1

戸部町5

御所山町

紅葉ヶ丘

西戸部町

老松町

野毛町1

喬ヶ丘

東ヶ丘

西通

若葉町2

長者町5

松影町3

白妙町3

万世町2

中村町1

高砂町

中村町3

打越

石川町3

山手町

千代崎町3

吉野町3

新川町


## 街路樹等 一覧表

委託件名：日本大通りほか緑花育成業務委託

区	路線（管理名）	樹種	本数	植栽地面積[m <sup>2</sup> ]
中区	日本大通り	イチョウ	65	1352
		船形プランター	83基	58
	旧横浜市庁舎前	クスノキ	3	75
	山下公園通り	イチョウ	187	2689
	新港3号線および新港7街区一部	イチョウ	2	
		イチョウザクラ	2	188
シマトネリコ		2		
西区	さくら通り	ソメイヨシノ	101	891
	けやき通り	ケヤキ	67	815
	桜木町駅前広場	ケヤキ	3	58
		ジンダイアケボノ	1	45

件名:日本大通りほか緑花育成業務委託

新港中央広場 高木幹周

単位:cm

樹木番号	樹種	幹周	樹木番号	樹種	幹周
1	クスノキ	251	21	センダン	55
2	クスノキ	144	22	ケヤキ	66
3	クスノキ	211	23	トウカエデ	29
4	タブノキ	61	24	ベニスモモ	42
5	タブノキ	56	25	トウカエデ	44
6	シマサルスベリ	91	26	ヨコハマヒザクラ	42
7	サルスベリ	49	27	ヤエベニオオシマザクラ	40
8	サルスベリ	126	28	ヨコハマヒザクラ	53
9	ナンキンハゼ	72	29	ヤエベニオオシマザクラ	53
10	ナンキンハゼ	62	30	ヤエベニオオシマザクラ	57
11	ナンキンハゼ	66	31	ヤエベニオオシマザクラ	57
12	ケヤキ	162	32	オオシマザクラ	140
13	ヒトツバタゴ	65	33	プラタナス	205
14	センダン	72	34	プラタナス	171
15	センダン	91	35	ユリノキ	315
16	ヤエベニオオシマ	56	36	アキニレ	66
17	ベニスモモ	38	37	アキニレ	76
18	トウカエデ	29	38	アキニレ	74
19	トウカエデ	55	39	アキニレ	70
20	センダン	73			

件名:日本大通りほか緑花育成業務委託

さくら通り幹周 単位:cm 全てサクラ

樹木番号	幹周	樹木番号	幹周								
1	123	21	135	41	111	61	94	81	109	101	99
2	106	22	99	42	107	62	102	82	109		
3	117	23	122	43	127	63	115	83	117		
4	91	24	122	44	127	64	100	84	123		
5	117	25	86	45	123	65	102	85	124		
6	107	26	61	46	95	66	93	86	45		
7	121	27	81	47	134	67	98	87	103		
8	109	28	53	48	108	68	80	88	118		
9	103	29	115	49	141	69	122	89	92		
10	121	30	129	50	81	70	101	90	101		
11	49	31	52	51	121	71	118	91	134		
12	115	32	106	52	92	72	106	92	124		
13	115	33	140	53	140	73	118	93	112		
14	111	34	136	54	95	74	119	94	117		
15	99	35	92	55	99	75	134	95	135		
16	141	36	122	56	91	76	113	96	139		
17	121	37	120	57	112	77	130	97	146		
18	122	38	142	58	110	78	94	98	112		
19	123	39	128	59	120	79	95	99	99		
20	143	40	135	60	115	80	121	100	115		

# 件名:日本大通りほか緑花育成業務委託

けやき通り幹周 単位:cm 全てケヤキ

樹木番号	幹周	樹木番号	幹周	樹木番号	幹周	樹木番号	幹周
1	139	21	108	41	149	61	104
2	105	22	132	42	122	62	140
3	133	23	134	43	122	63	138
4	140	24	114	44	124	64	148
5	136	25	99	45	121	65	138
6	111	26	116	46	116	66	123
7	111	27	122	47	94	67	146
8	122	28	115	48	112		
9	77	29	129	49	67		
10	97	30	97	50	96		
11	103	31	101	51	121		
12	112	32	109	52	150		
13	97	33	123	53	111		
14	138	34	112	54	94		
15	107	35	139	55	64		
16	130	36	130	56	111		
17	113	37	124	57	102		
18	108	38	134	58	103		
19	104	39	121	59	111		
20	112	40	118	60	129		

件名：日本大通りほか緑花育成業務委託

日本大通りほか一部街路樹 幹周表 単位：cm

樹木番号	樹種	幹周									
1	イチョウ	132	21	イチョウ	200	41	イチョウ	210	61	イチョウ	190
2	イチョウ	157	22	イチョウ	170	42	イチョウ	280	62	イチョウ	290
3	イチョウ	155	23	イチョウ	182	43	イチョウ	260	63	イチョウ	240
4	イチョウ	210	24	イチョウ	185	44	イチョウ	200	64	イチョウ	210
5	イチョウ	148	25	イチョウ	165	45	イチョウ	200	65	イチョウ	70
6	イチョウ	194	26	イチョウ	138	46	イチョウ	220			
7	イチョウ	172	27	イチョウ	176	47	イチョウ	240			
8	イチョウ	238	28	イチョウ	164	48	イチョウ	220			
9	イチョウ	226	29	イチョウ	182	49	イチョウ	190			
10	イチョウ	226	30	イチョウ	187	50	イチョウ	220			
11	イチョウ	185	31	イチョウ	189	51	イチョウ	185			
12	イチョウ	137	32	イチョウ	160	52	イチョウ	200			
13	イチョウ	207	33	イチョウ	140	53	イチョウ	200			
14	イチョウ	191	34	イチョウ	203	54	イチョウ	285			
15	イチョウ	158	35	イチョウ	161	55	イチョウ	300			
16	イチョウ	176	36	イチョウ	147	56	イチョウ	185			
17	イチョウ	191	37	イチョウ	155	57	イチョウ	190			
18	イチョウ	205	38	イチョウ	130	58	イチョウ	195			
19	イチョウ	150	39	イチョウ	170	59	イチョウ	200			
20	イチョウ	325	40	イチョウ	220	60	イチョウ	150			

件名:日本大通りほか緑花育成業務委託

旧横浜市庁舎前 街路樹 幹周表 単位:cm

樹木番号	樹種	幹周
1	クスノキ	215
2	クスノキ	191
3	クスノキ	216

件名:日本大通りほか緑花育成業務委託

山下公園通り街路樹 幹周表

単位:cm

樹木番号	樹種	幹周												
1	イチョウ	285	21	イチョウ	159	41	イチョウ	166	61	イチョウ	179	81	イチョウ	145
2	イチョウ	150	22	イチョウ	152	42	イチョウ	198	62	イチョウ	159	82	イチョウ	146
3	イチョウ	181	23	イチョウ	200	43	イチョウ	143	63	イチョウ	218	83	イチョウ	146
4	イチョウ	161	24	イチョウ	175	44	イチョウ	184	64	イチョウ	179	84	イチョウ	152
5	イチョウ	144	25	イチョウ	182	45	イチョウ	242	65	イチョウ	176	85	イチョウ	157
6	イチョウ	170	26	イチョウ	182	46	イチョウ	191	66	イチョウ	154	86	イチョウ	181
7	イチョウ	145	27	イチョウ	199	47	イチョウ	171	67	イチョウ	80	87	イチョウ	212
8	イチョウ	137	28	イチョウ	177	48	イチョウ	186	68	イチョウ	208	88	イチョウ	228
9	イチョウ	128	29	イチョウ	202	49	イチョウ	222	69	イチョウ	129	89	イチョウ	155
10	イチョウ	31	30	イチョウ	189	50	イチョウ	156	70	イチョウ	162	90	イチョウ	196
11	イチョウ	166	31	イチョウ	165	51	イチョウ	218	71	イチョウ	167	91	イチョウ	226
12	イチョウ	187	32	イチョウ	156	52	イチョウ	179	72	イチョウ	220	92	イチョウ	188
13	イチョウ	215	33	イチョウ	211	53	イチョウ	140	73	イチョウ	186	93	イチョウ	170
14	イチョウ	170	34	イチョウ	227	54	イチョウ	198	74	イチョウ	92	94	イチョウ	190
15	イチョウ	187	35	イチョウ	170	55	イチョウ	161	75	イチョウ	196	95	イチョウ	170
16	イチョウ	179	36	イチョウ	195	56	イチョウ	166	76	イチョウ	116	96	イチョウ	190
17	イチョウ	172	37	イチョウ	215	57	イチョウ	119	77	イチョウ	119	97	イチョウ	130
18	イチョウ	190	38	イチョウ	196	58	イチョウ	192	78	イチョウ	100	98	イチョウ	147
19	イチョウ	207	39	イチョウ	165	59	イチョウ	240	79	イチョウ	163	99	イチョウ	170
20	イチョウ	220	40	イチョウ	192	60	イチョウ	218	80	イチョウ	148	100	イチョウ	177

樹木番号	樹種	幹周												
101	イチョウ	208	121	イチョウ	156	141	イチョウ	190	161	イチョウ	181	181	イチョウ	137
102	イチョウ	177	122	イチョウ	152	142	イチョウ	147	162	イチョウ	198	182	イチョウ	154
103	イチョウ	191	123	イチョウ	159	143	イチョウ	167	163	イチョウ	177	183	イチョウ	164
104	イチョウ	186	124	イチョウ	205	144	イチョウ	165	164	イチョウ	185	184	イチョウ	105
105	イチョウ	212	125	イチョウ	187	145	イチョウ	182	165	イチョウ	141	185	イチョウ	265
106	イチョウ	171	126	イチョウ	174	146	イチョウ	157	166	イチョウ	132	186	イチョウ	198
107	イチョウ	222	127	イチョウ	177	147	イチョウ	156	167	イチョウ	201	187	イチョウ	215
108	イチョウ	147	128	イチョウ	185	148	イチョウ	159	168	イチョウ	248			
109	イチョウ	167	129	イチョウ	151	149	イチョウ	176	169	イチョウ	170			
110	イチョウ	171	130	イチョウ	174	150	イチョウ	78	170	イチョウ	175			
111	イチョウ	152	131	イチョウ	157	151	イチョウ	202	171	イチョウ	149			
112	イチョウ	202	132	イチョウ	165	152	イチョウ	187	172	イチョウ	174			
113	イチョウ	192	133	イチョウ	179	153	イチョウ	200	173	イチョウ	188			
114	イチョウ	181	134	イチョウ	140	154	イチョウ	237	174	イチョウ	210			
115	イチョウ	181	135	イチョウ	203	155	イチョウ	192	175	イチョウ	180			
116	イチョウ	159	136	イチョウ	174	156	イチョウ	161	176	イチョウ	146			
117	イチョウ	158	137	イチョウ	188	157	イチョウ	193	177	イチョウ	198			
118	イチョウ	172	138	イチョウ	153	158	イチョウ	243	178	イチョウ	164			
119	イチョウ	141	139	イチョウ	226	159	イチョウ	149	179	イチョウ	172			
120	イチョウ	157	140	イチョウ	146	160	イチョウ	144	180	イチョウ	125			

件名:日本大通りほか緑花育成業務委託

桜木町駅前広場 幹周表 全てケヤキ 単位:cm

樹木番号	樹種	幹周
1	ケヤキ	121
2	ケヤキ	139
3	ケヤキ	147
4	ジンダイアケボノ	55


件名：日本大通りほか緑花育成業務委託



新港3号線および新港7街区一部 高木 幹周表

単位：cm

番号	樹種	幹周
1	イチョウ	94
2	イチョウ	101
3	イチョウザクラ	25
4	イチョウザクラ	23
5	シマトネリコ	21
6	シマトネリコ	26

# 日本大通り 樹木位置図

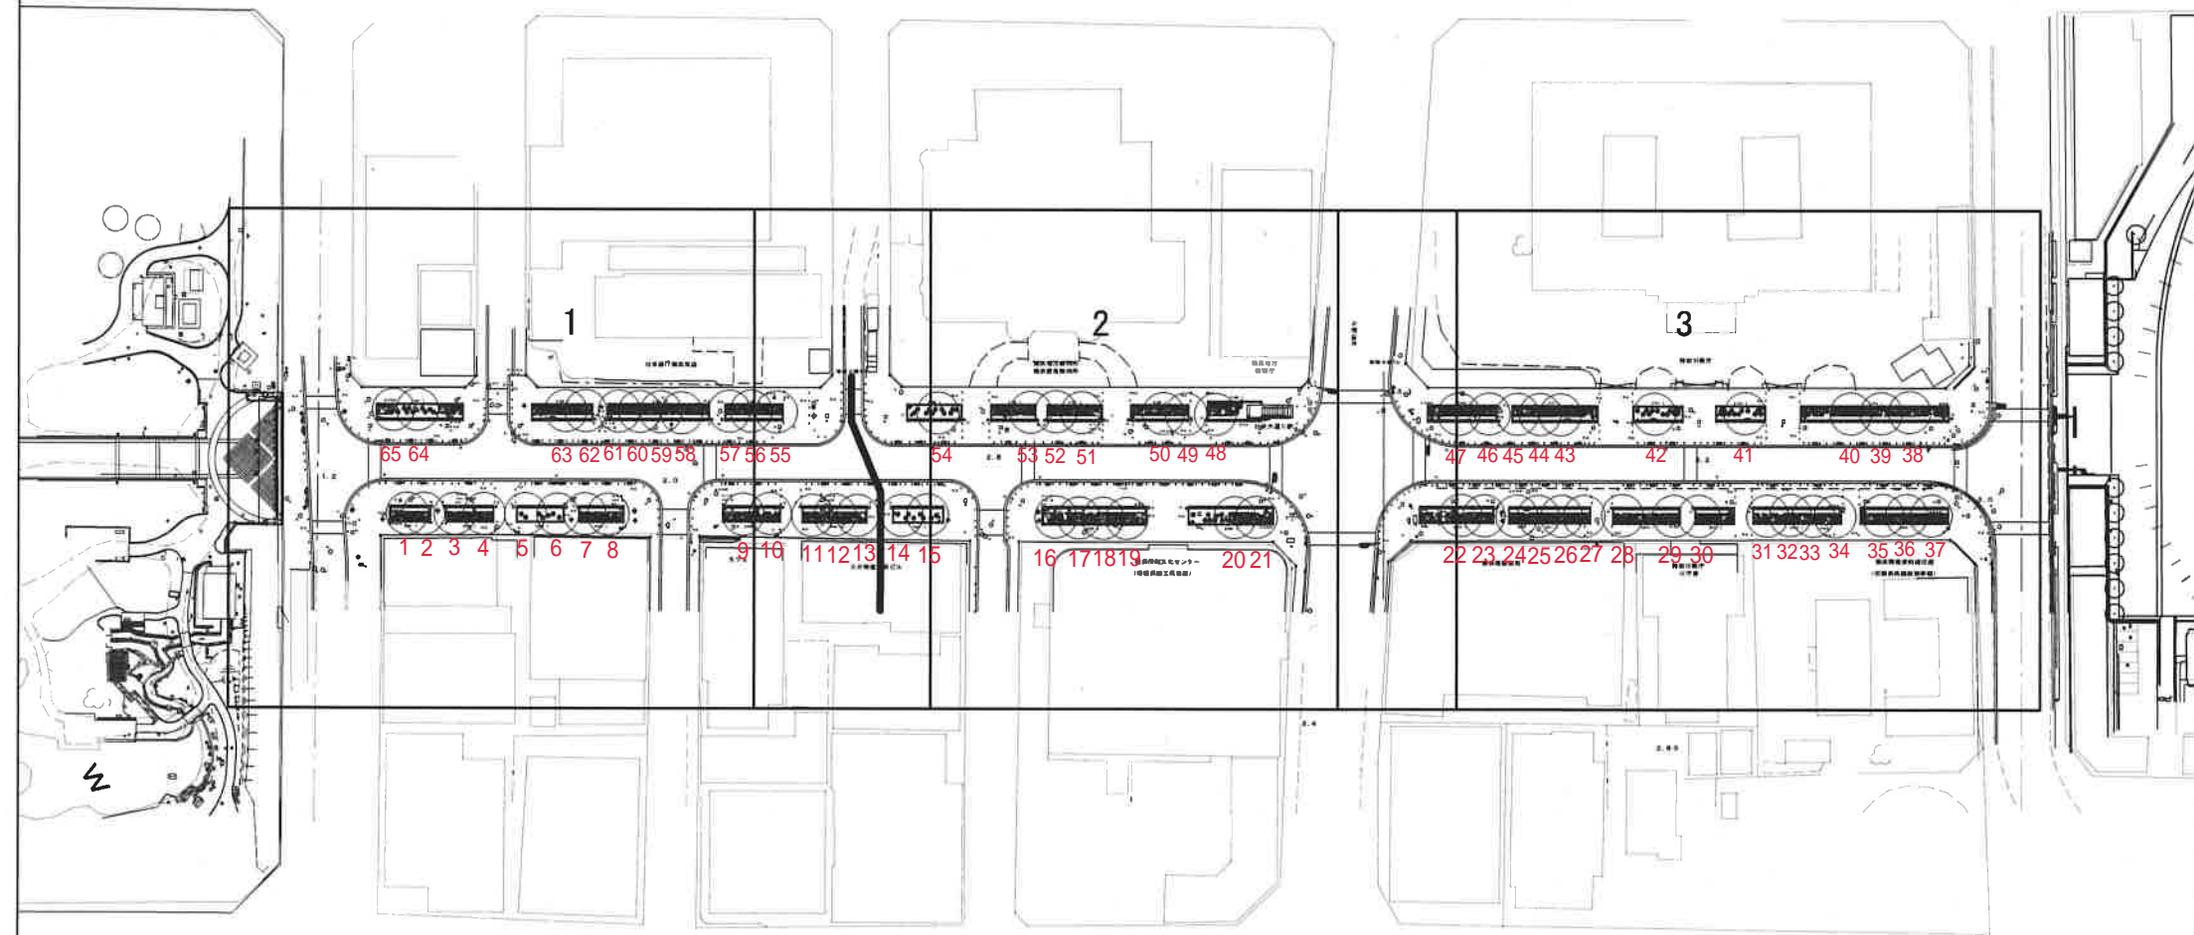

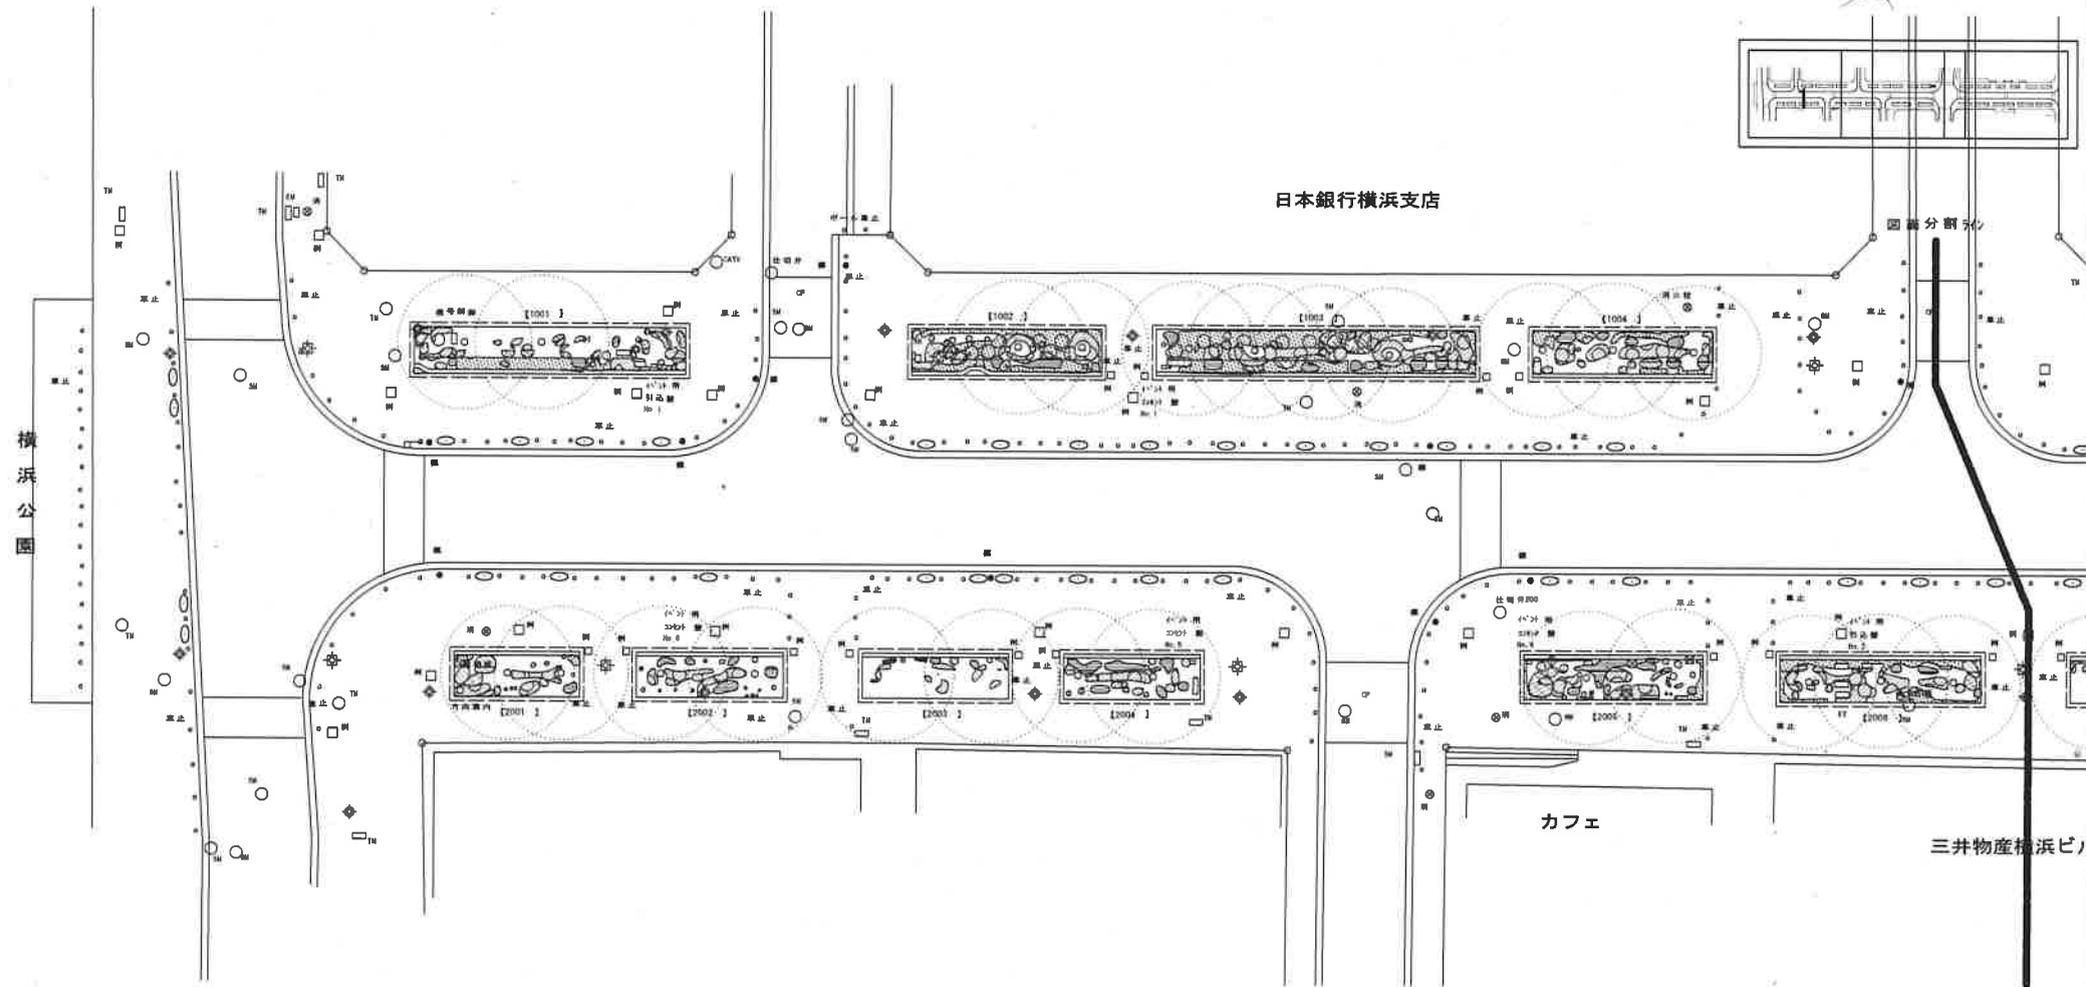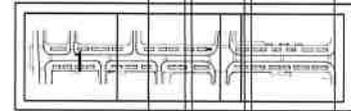

日本銀行横浜支店

カフェ

三井物産横浜ビル


凡例

記号	植物名	記号	植物名	記号	植物名
[Symbol]	アガパンサス	[Symbol]	ヤマシダレ	[Symbol]	ユキヤナギ
[Symbol]	オキナギナンテン	[Symbol]	コイリヤブラン	[Symbol]	その他落葉

○ 植栽の種別を明示する  
● 植栽のイタリックを明示する

竣工図

工事名	日本大通り一帯緑化工事		
施工箇所	日本大通り		
所在地	中区日本大通り1番地先		
縮尺	A1:1/200 A2:1/400	年月日	平成28年11月

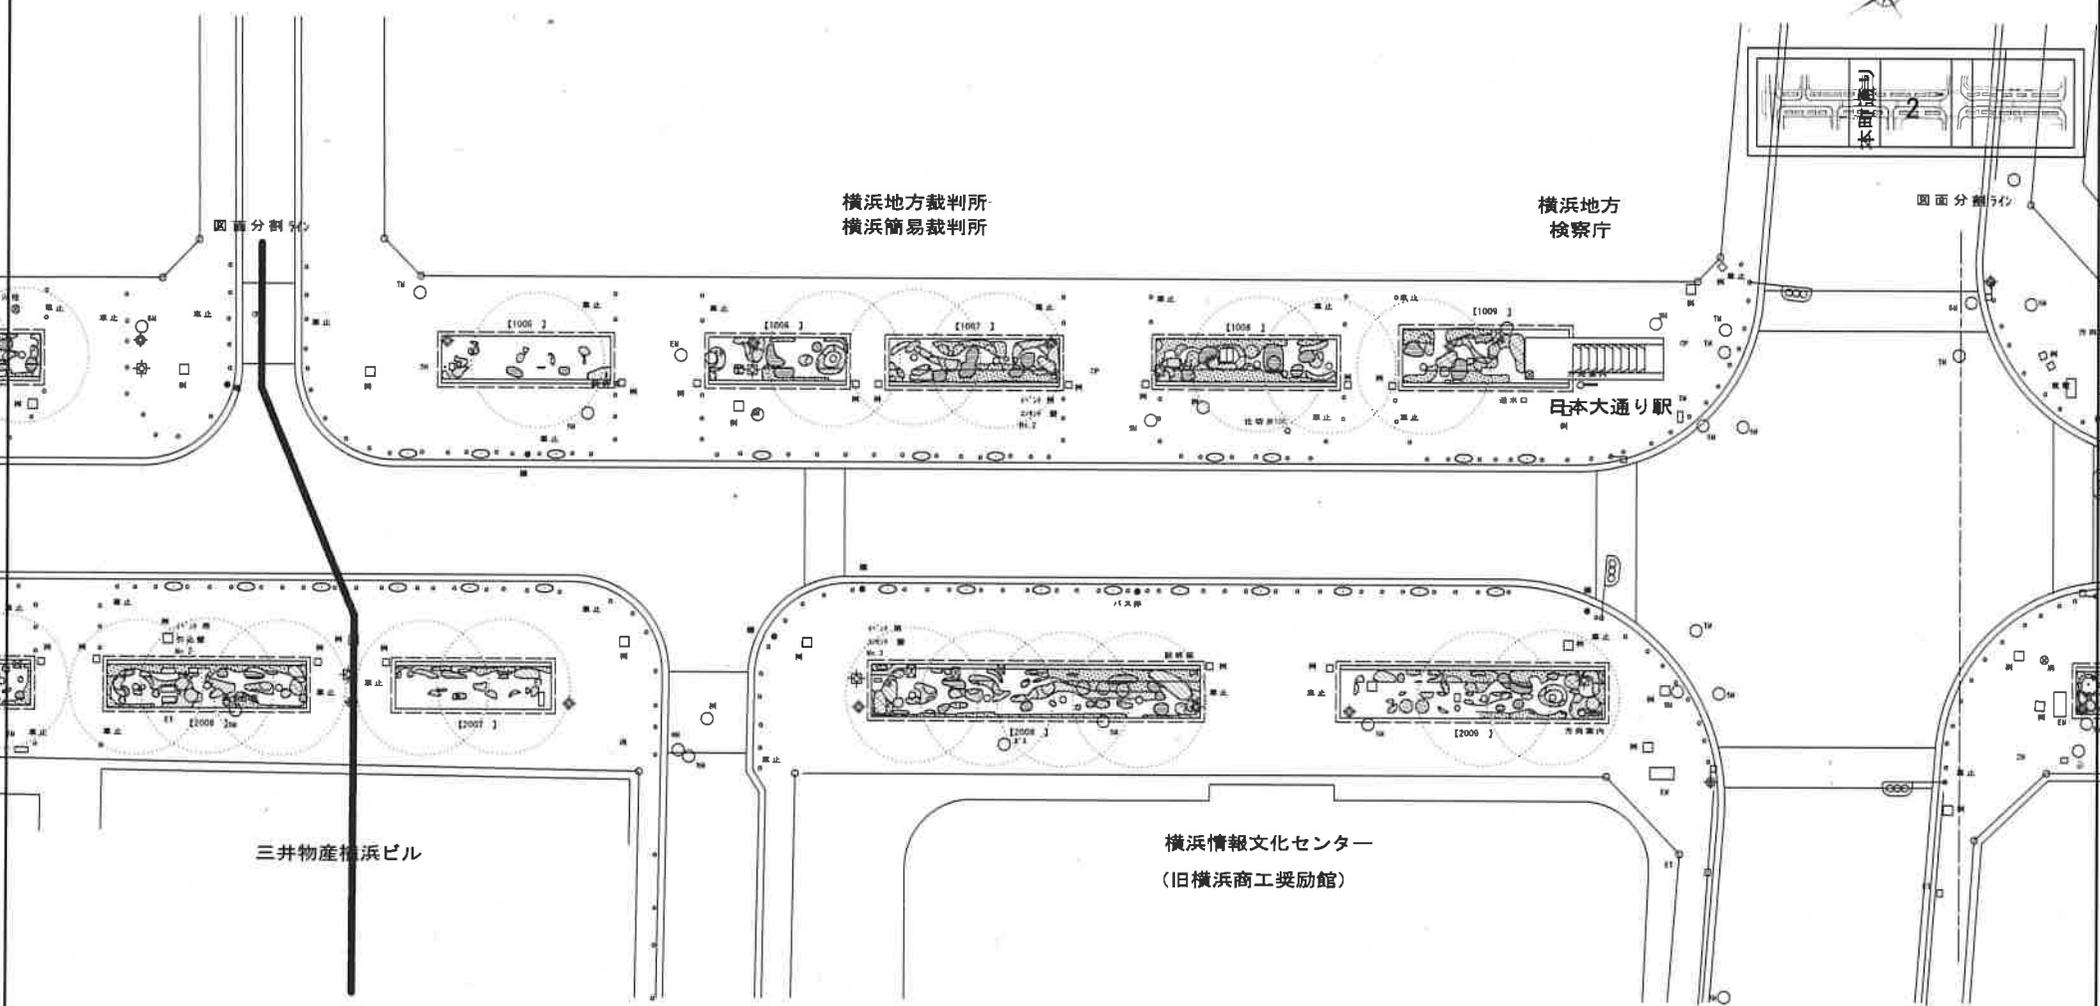



凡例

記号	種類名	記号	種類名	記号	種類名







竣工図

工事名	日本大通り一部緑化工事		
施工箇所	日本大通り		
所在地	中區日本大通り1番地先		
図面名	現況平面図-2	番号	03
縮尺	A1=1/200 A2=1/500	年月日	平成28年11月
横浜市環境創造局公園緑地整備課			

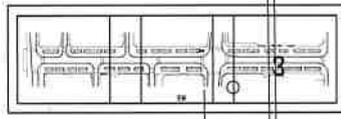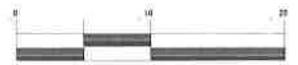

図面分割ライン

神奈川県庁

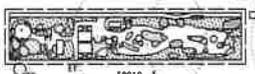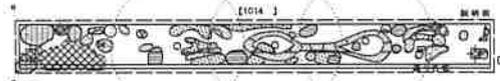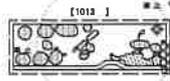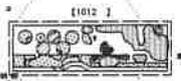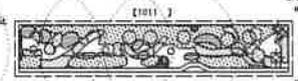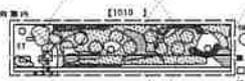

横浜港郵便局

神奈川県庁  
分庁舎

横浜開港資料館旧館  
(旧横浜英国総領事館)

記号	種類名	記号	種類名	記号	種類名

【1000】：植栽の種類を明示  
図面イタウを参照

竣工図

工事名	日本大通り一帯緑化工事		
施工箇所	日本大通り		
所在地	中区日本大通 1 番地先		
図面名	現況平面図-3	番号	04
縮尺	A1=1/200 A3=1/600	年月日	平成28年 11月

旧横浜市庁舎前 樹木位置図

樹木番号1

C = 215 c m


0 5 10 20m

樹木番号2


C = 191 c m

(樹木番号3)

C = 216 c m

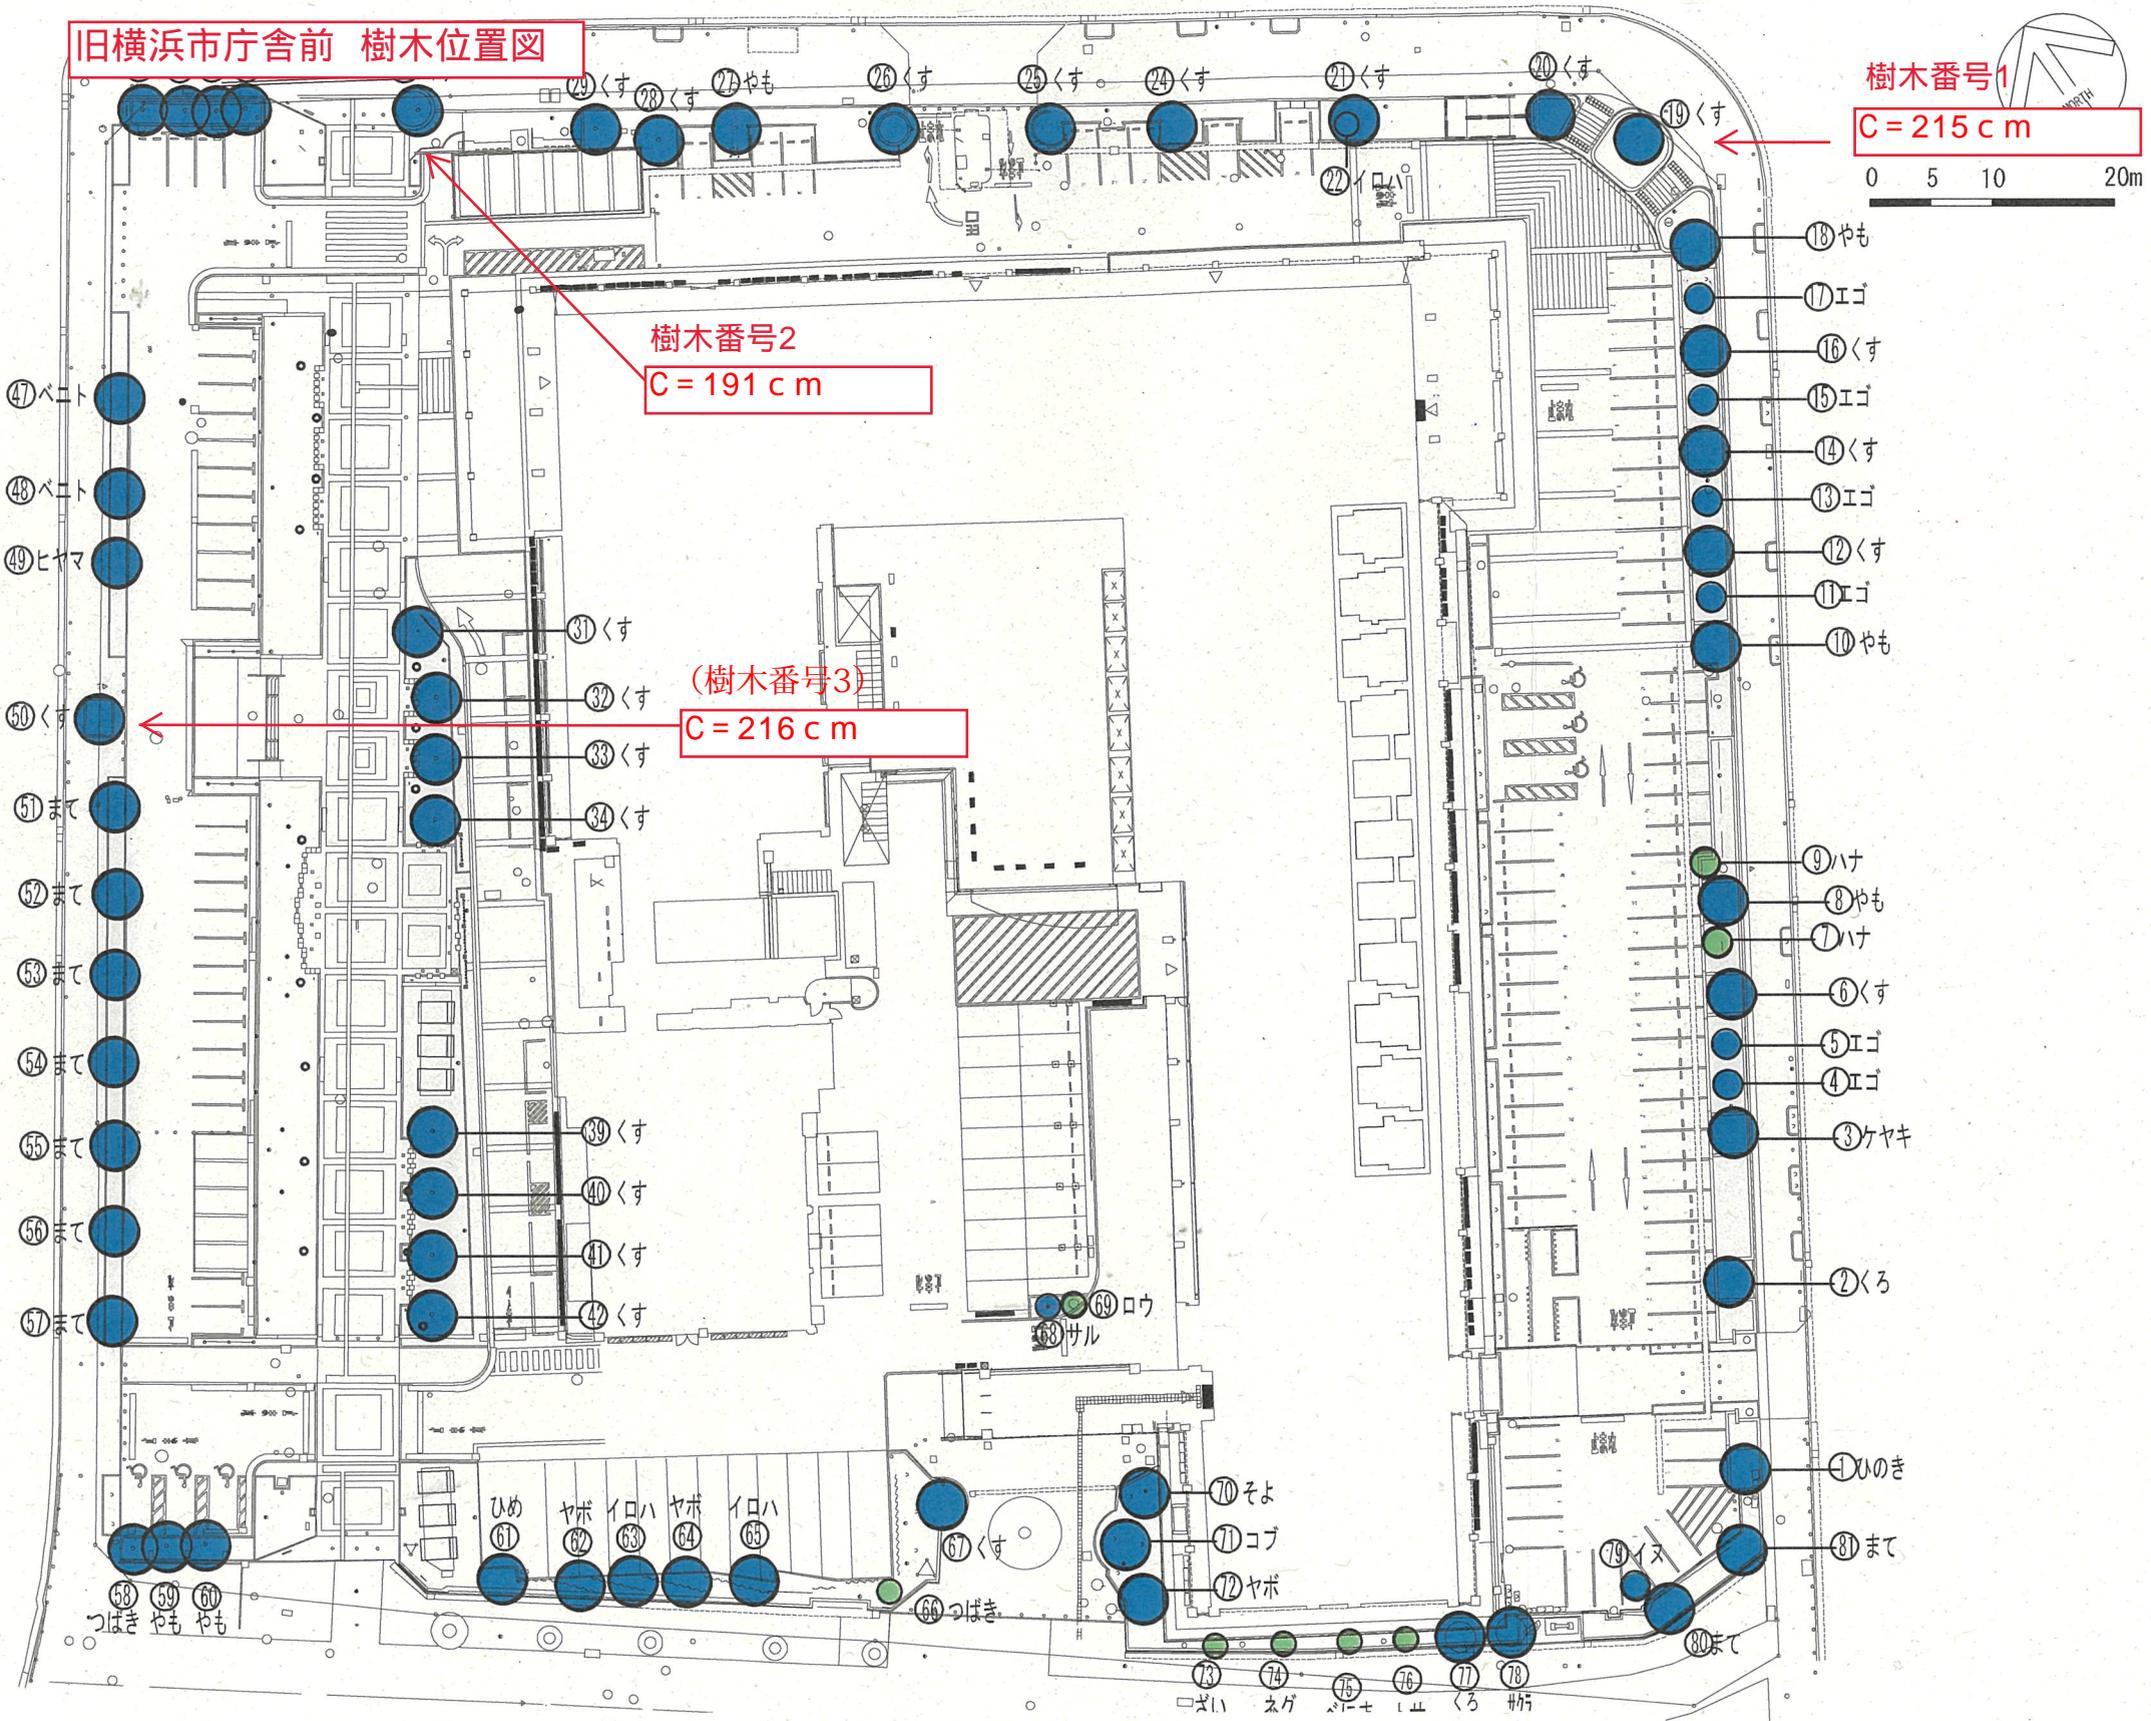

# 山下公園通り 樹木 位置図

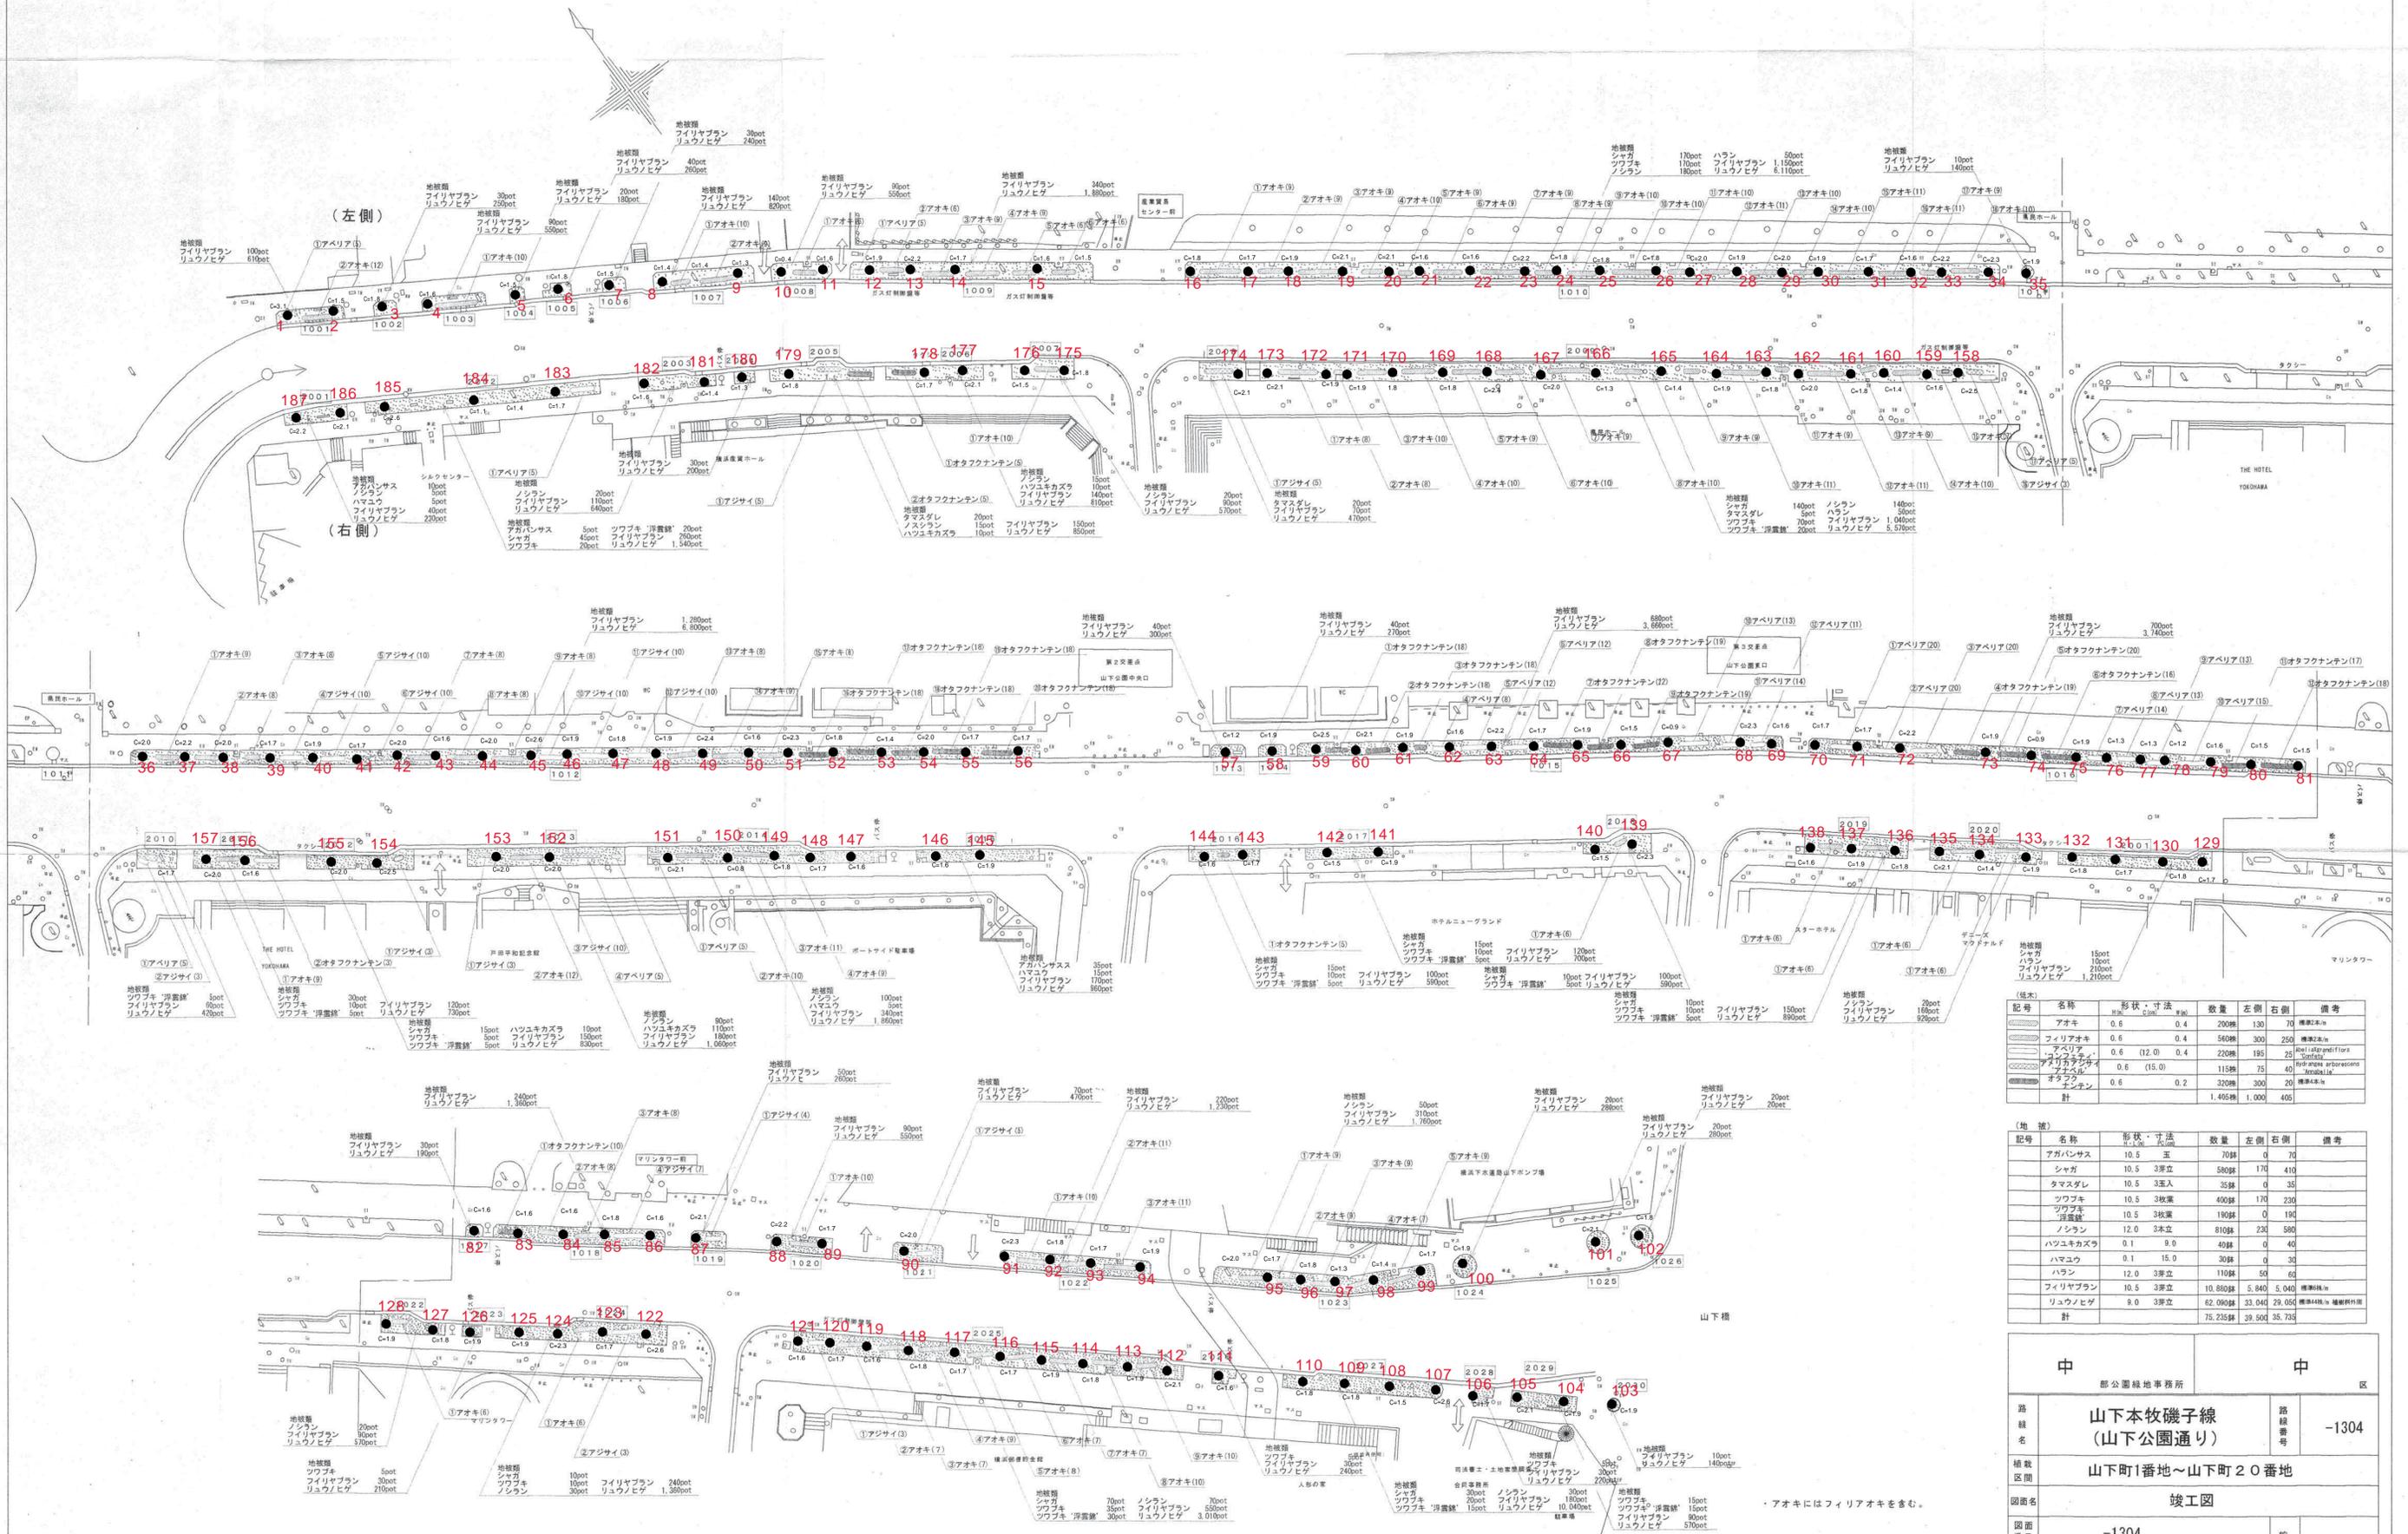

記号	名称	形状・寸法	数量	左側	右側	備考
○	アオキ	0.6 x 0.4	200株	130	70	
○	フィリアオキ	0.6 x 0.4	560株	300	250	標準2本木
○	オタフクナンテン	0.6 x 0.2	320株	300	20	標準2本木
	計		1,405株	1,000	405	

記号	名称	形状・寸法	数量	左側	右側	備考
○	アガハサス	10.5 x 5	70株	0	70	
○	シャガ	10.5 x 3	580株	170	410	
○	タマダレ	10.5 x 3	35株	0	35	
○	ツツブキ	10.5 x 3	400株	170	230	
○	ノシラン	12.0 x 3	810株	230	580	
○	ハツネキカズラ	0.1 x 9.0	40株	0	40	
○	ハマユウ	0.1 x 15.0	30株	0	30	
○	ハラシ	12.0 x 3	110株	50	60	
○	フィリヤブラン	10.5 x 3	10,800株	5,840	5,040	標準2本木
	計		75,235株	39,500	35,735	

中		中		
都公園緑地事務所				
路線名	山下本牧磯子線 (山下公園通り)		路線番号	-1304
植栽区間	山下町1番地～山下町20番地			
団地名	竣工区			
図面番号	-1304		縮尺	1/500
調査年月	2005年 3月			


・アオキにはフィリアオキをきむ。

# けやき通り 樹木 位置図




48はR4年度伐採済み

# さくら通り 樹木 位置図

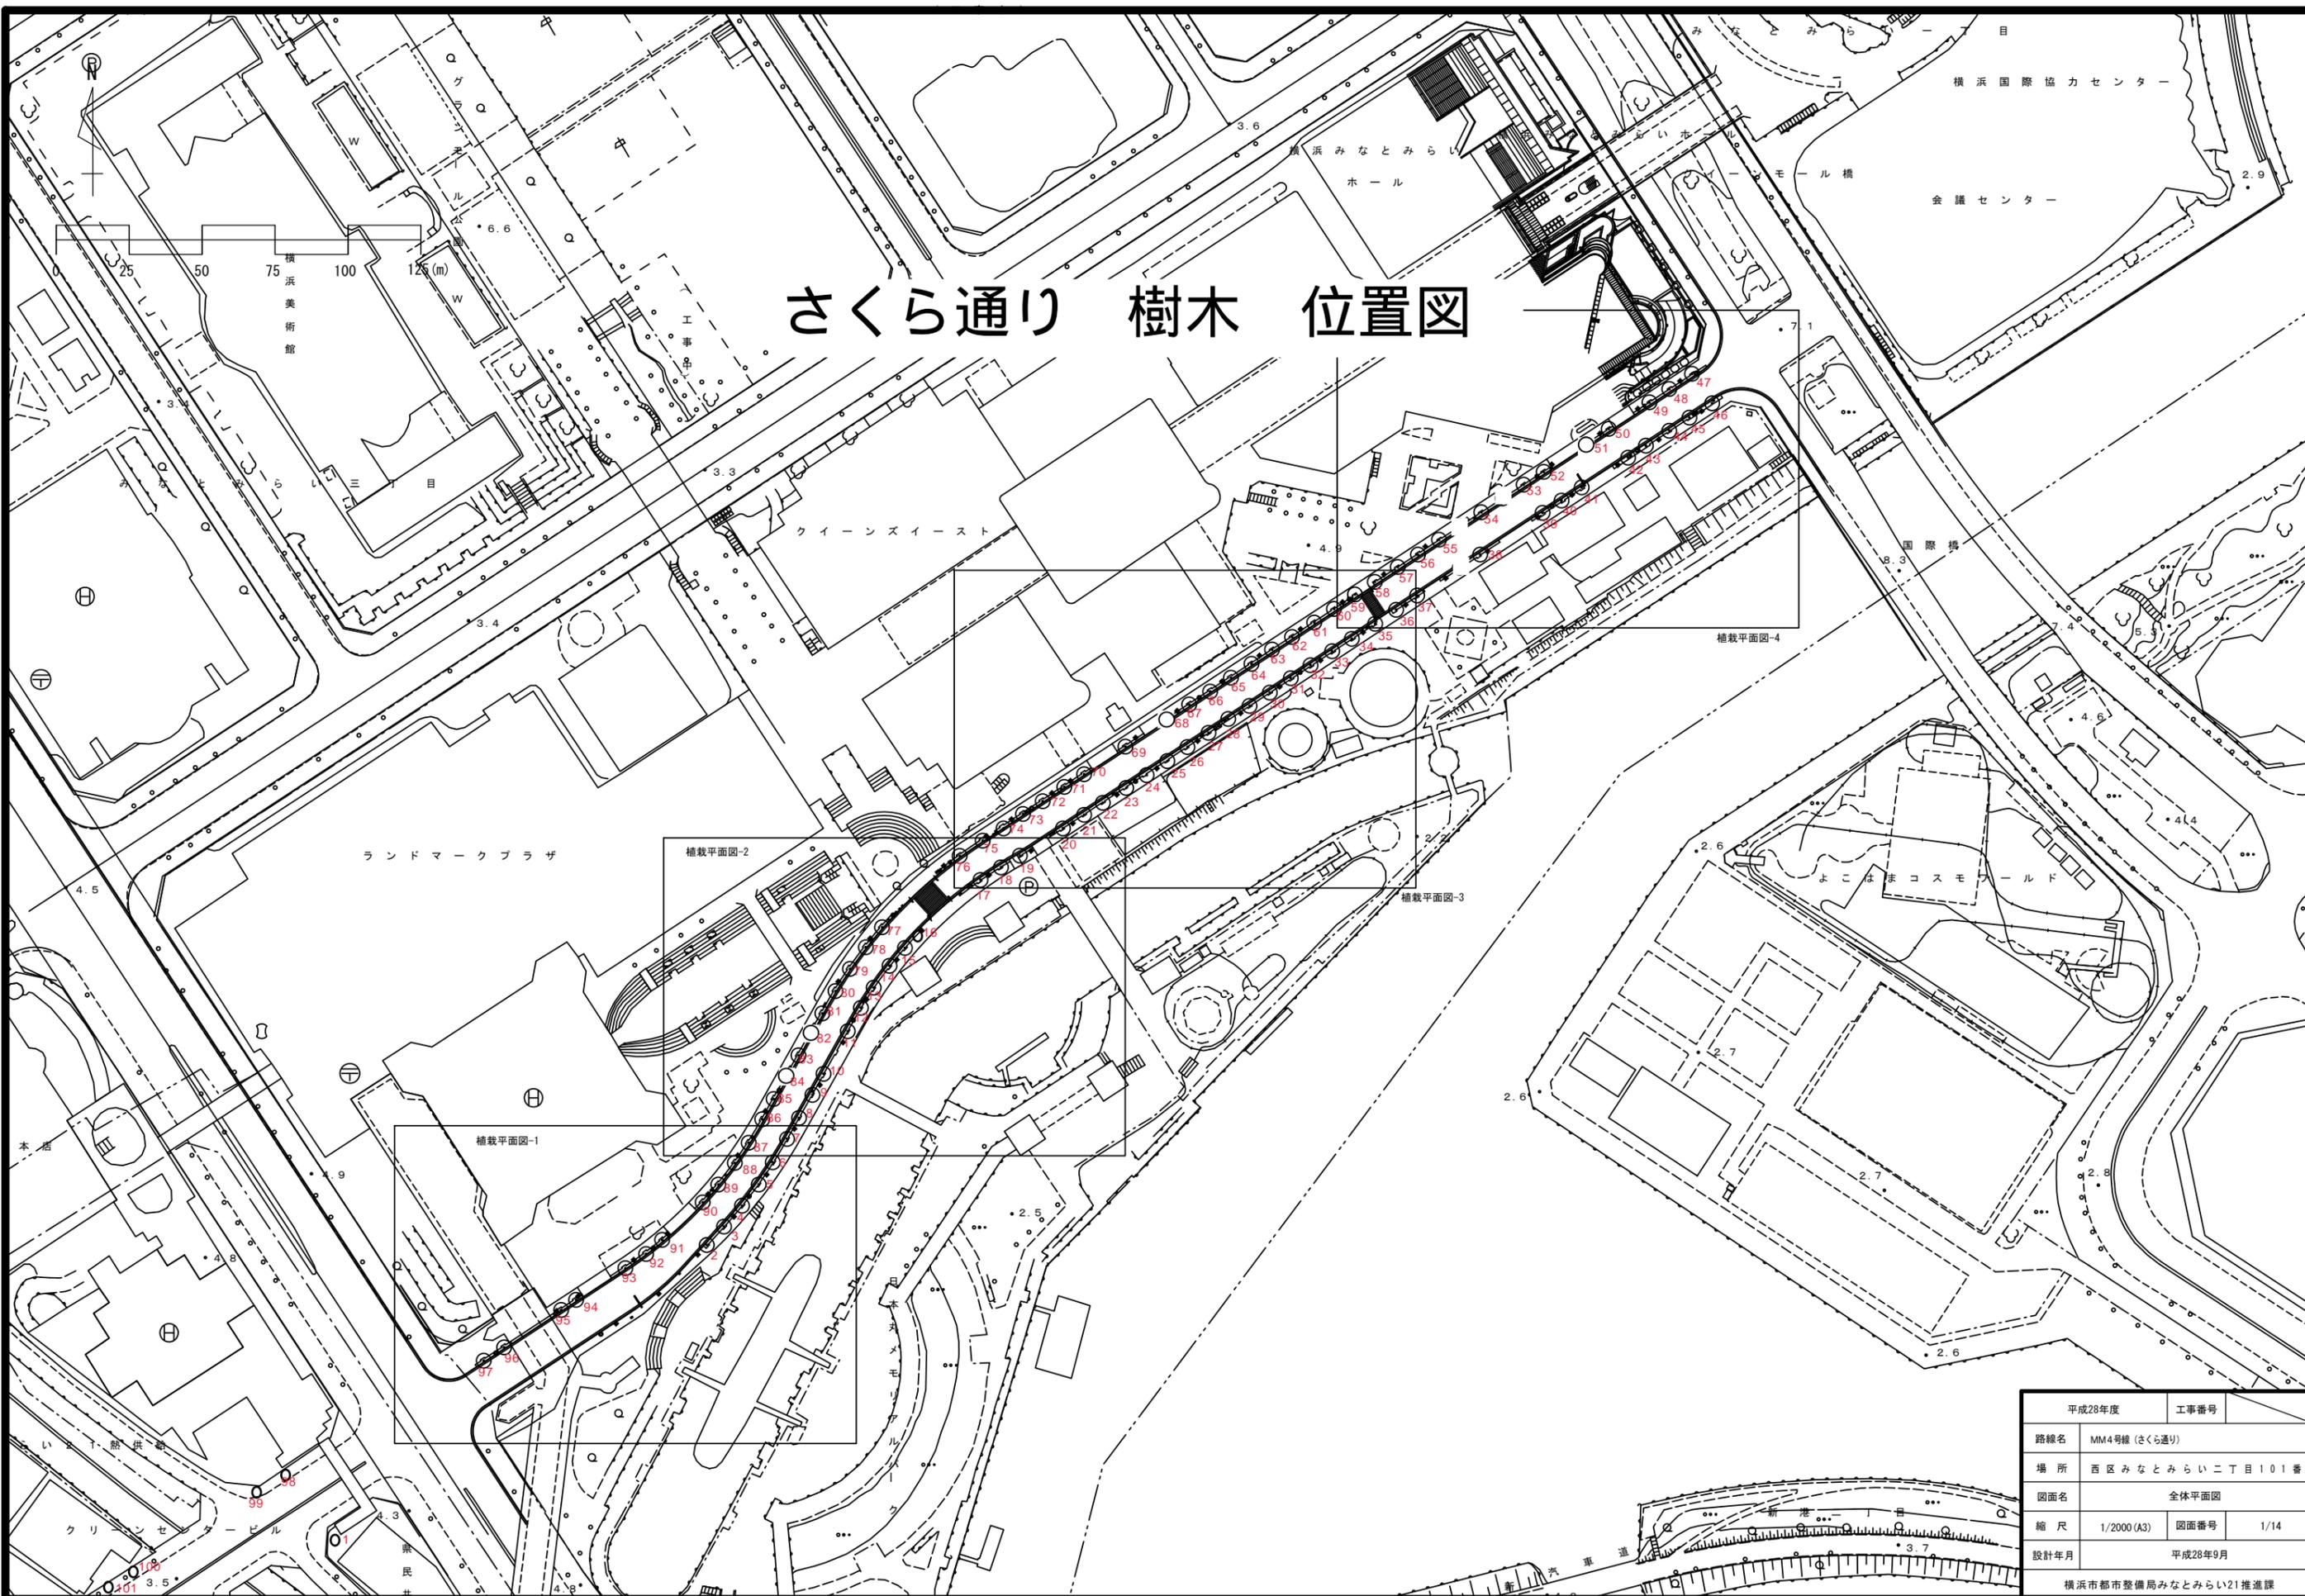


平成28年度	工事番号
路線名	MM4号線(さくら通り)
場所	西区みなとみらい二丁目101番
図面名	全体平面図
縮尺	1/2000 (A3)
図面番号	1/14
設計年月	平成28年9月
横浜市都市整備局みなとみらい21推進課	

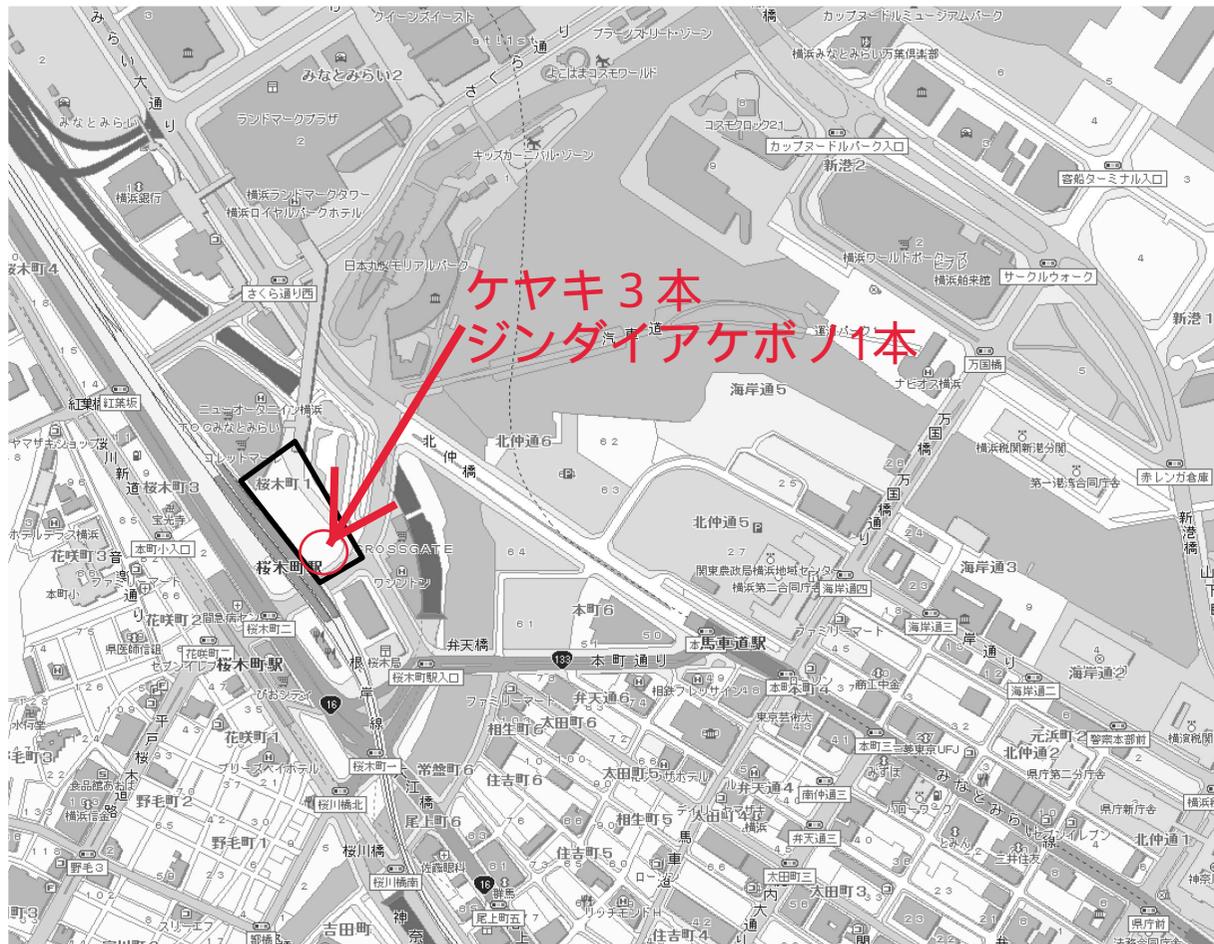


ケヤキ3本  
ジンダイアケボノ1本

桜木町駅前 案内図

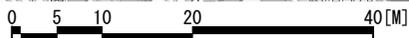




# 桜木町駅前 樹木 位置図

ケヤキ	株立ち	C = 121
ケヤキ	株立ち	C = 139
ケヤキ	株立ち	C = 147
ジンダイアケボノ		C = 55

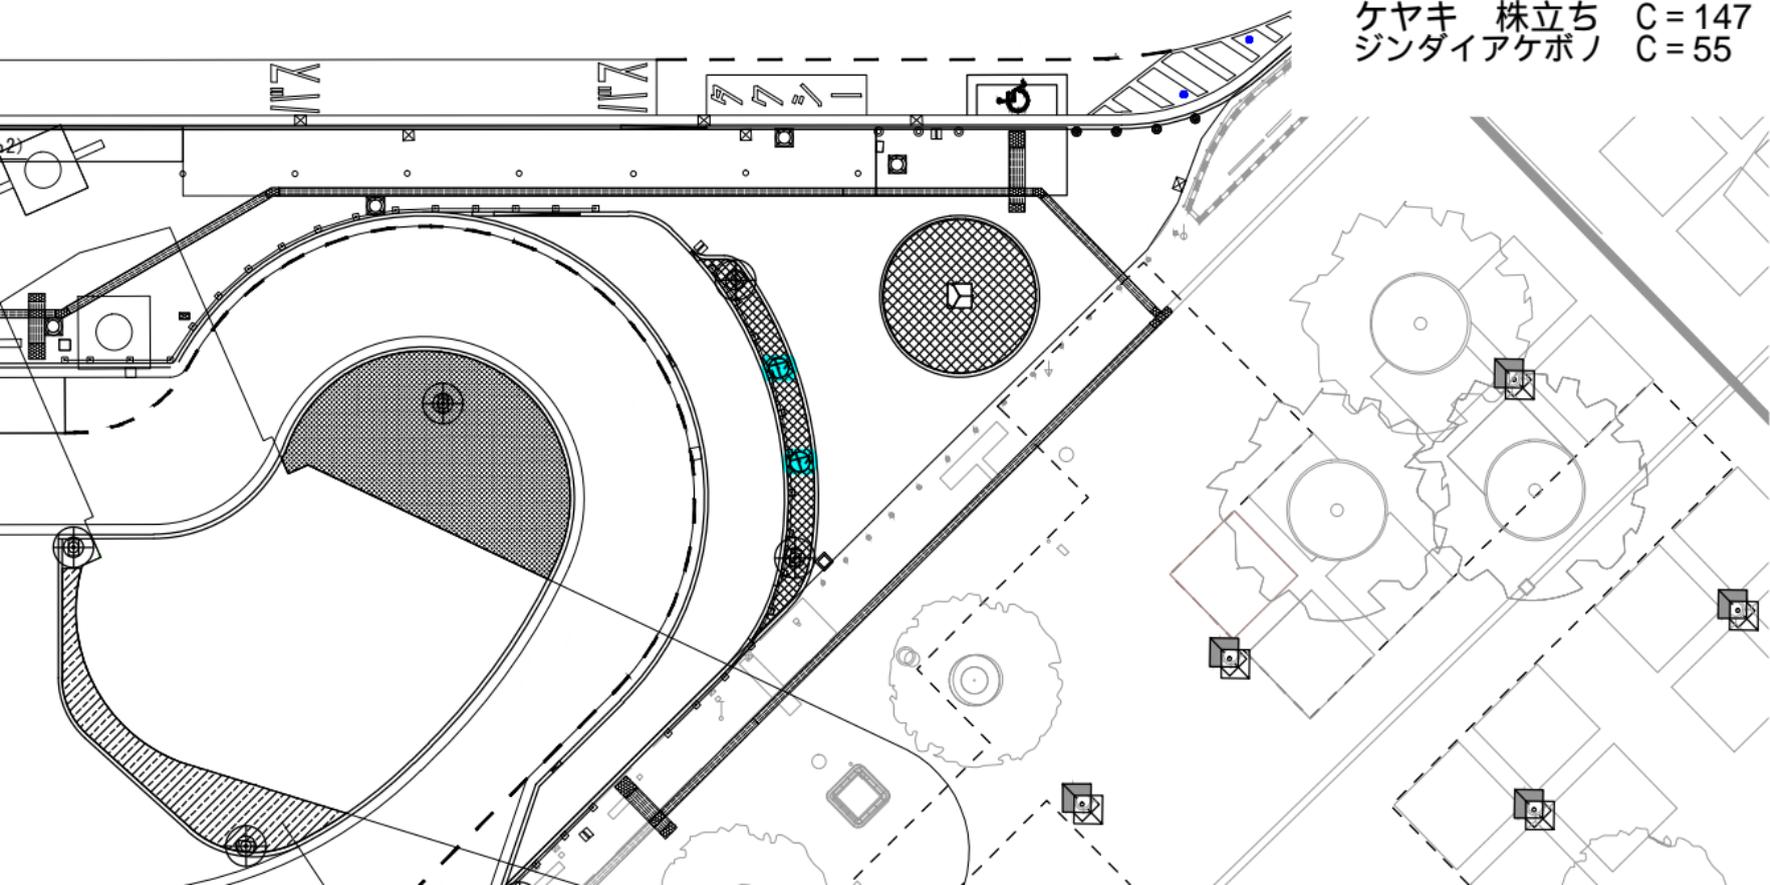

# 新港3号線および新港7街区一部 樹木植栽図

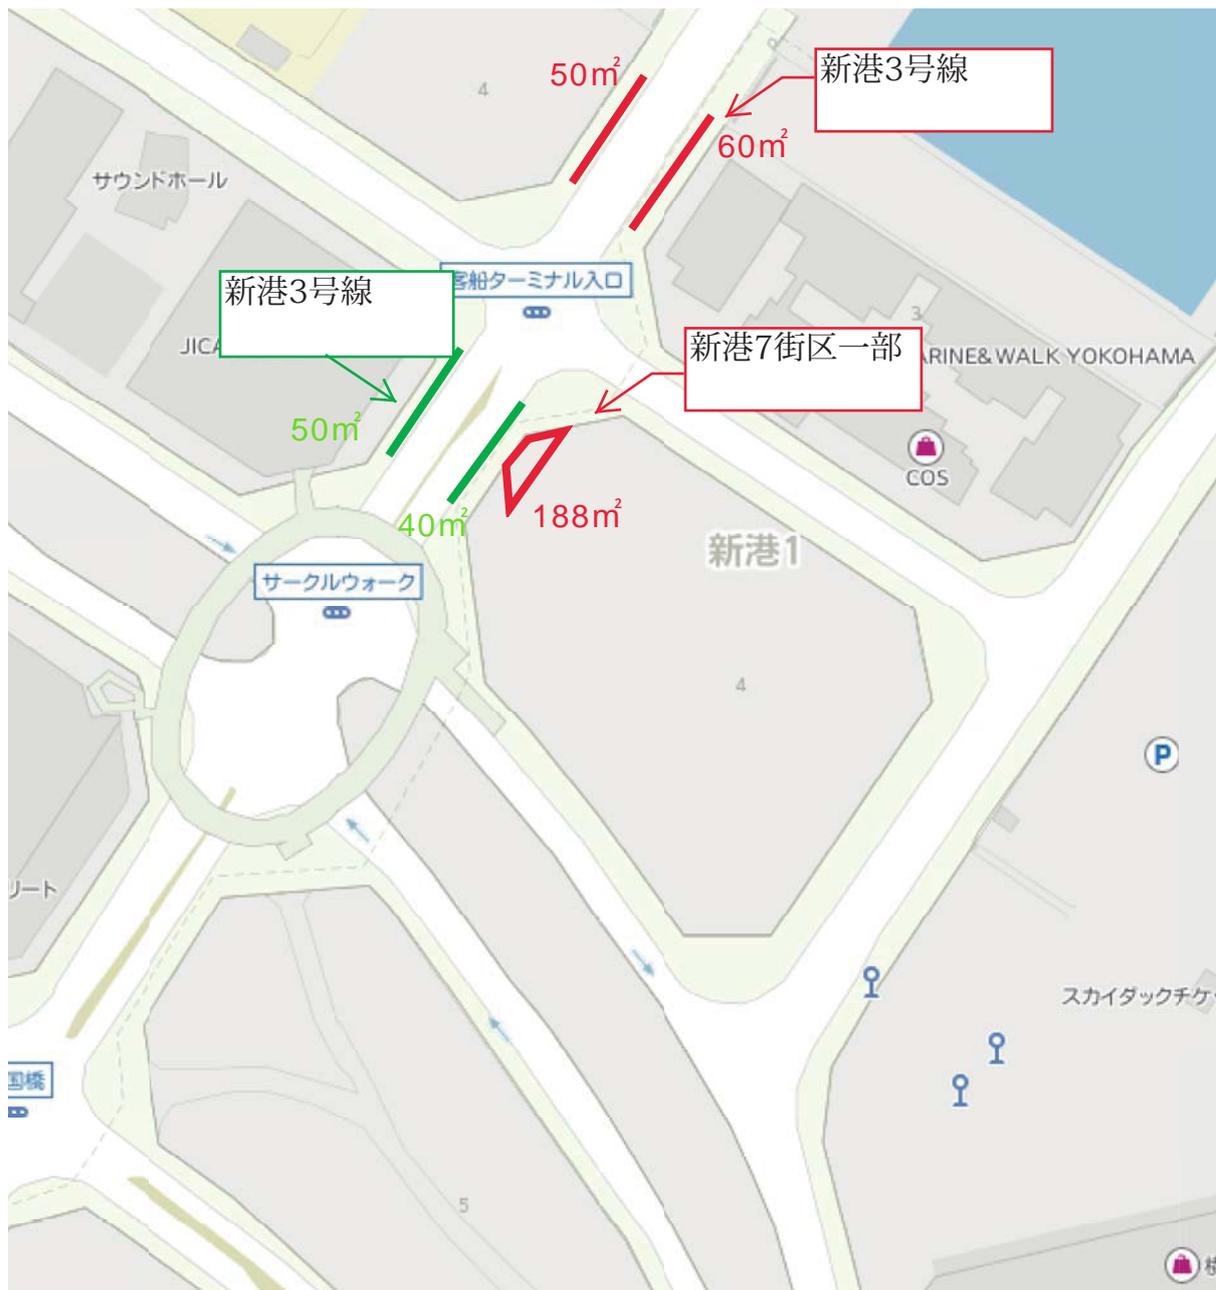

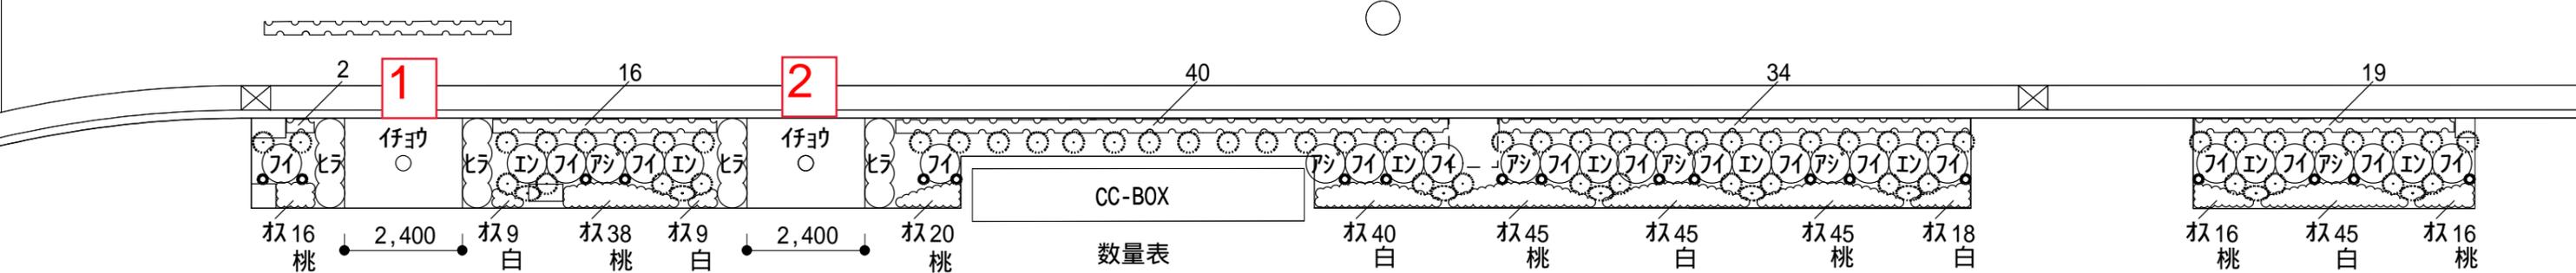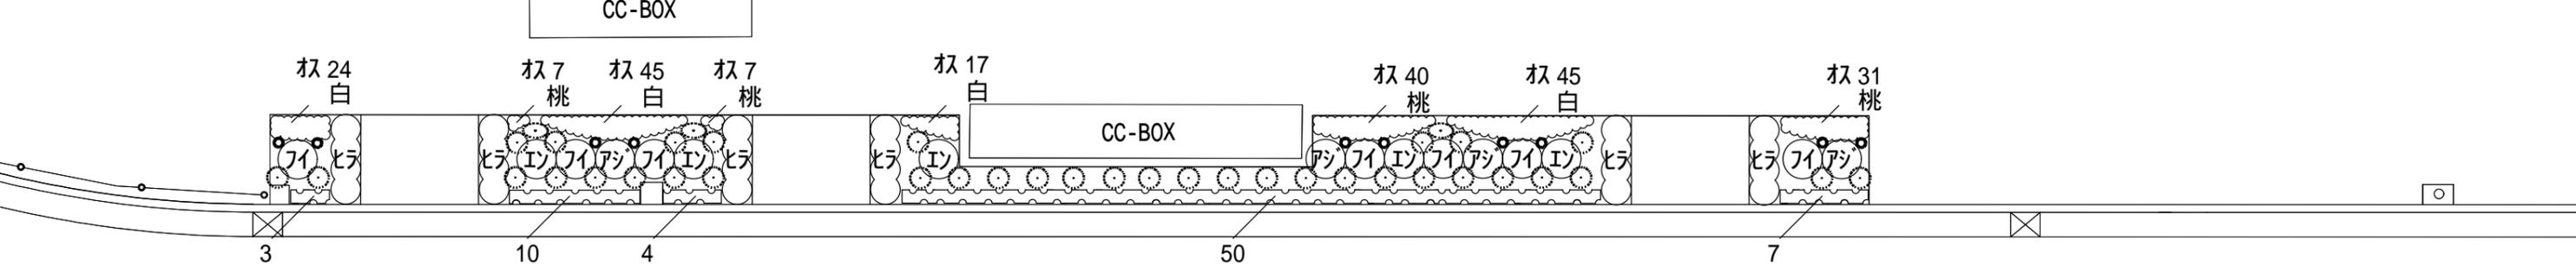

数量表



記号	名称	形状・寸法	数量			単位	備考
			現設計	変更設計	増減		
	低木植栽						
アジ	アジサイ・アハル	H0.8	0	30	30	株	3株/ヶ所
イン	アジサイ・インドレスサマ-	H0.8	0	39	39	株	3株/ヶ所
フィ	フィリアサキ	H0.6	0	69	69	株	3株/ヶ所
ヒラ	ヒラトツツジ(白)	H0.5	0	40	40	株	4株/ヶ所
◎	アセビ	H0.4	0	95	95	株	
〰	シャリハイ	H0.3	0	185	185	株	3.5株/m
	地被植栽						
◎	ユリカクステ-ジ-		0	77	77	pot	7株/ヶ所
●	インドハマユ		0	29	29	pot	
白	オステオスペルマ		0	297	297	pot	36株/m2
桃	オステオスペルマ		0	281	281	pot	36株/m2
	マルチング工	t=30	0	50.9	50.9	m2	

新港3号線および新港7街区一部

植栽平面図

数量表


記号	名称	形状・寸法	数量			単位	備考
			現設計	変更設計	増減		
	低木植栽						
アジ	アジサイ・アナル	H0.8	0	21	21	株	3株/ヶ所
イン	アジサイ・インドレスサマ-	H0.8	0	27	27	株	3株/ヶ所
フイ	フイアサキ	H0.6	0	51	51	株	3株/ヶ所
アビ	アビ	H0.4	0	53	53	株	
シャリソバ	シャリソバ	H0.3	0	164	164	株	3.5株/m
	地被植栽						
ユリ	ユリ		0	84	84	pot	7株/ヶ所
イン	イン		0	18	18	pot	
オス白	オステオスペルマ		0	300	300	pot	36株/m2
オス桃	オステオスペルマ		0	268	268	pot	36株/m2
	マルチング工	t=30	0	50.9	50.9	m2	

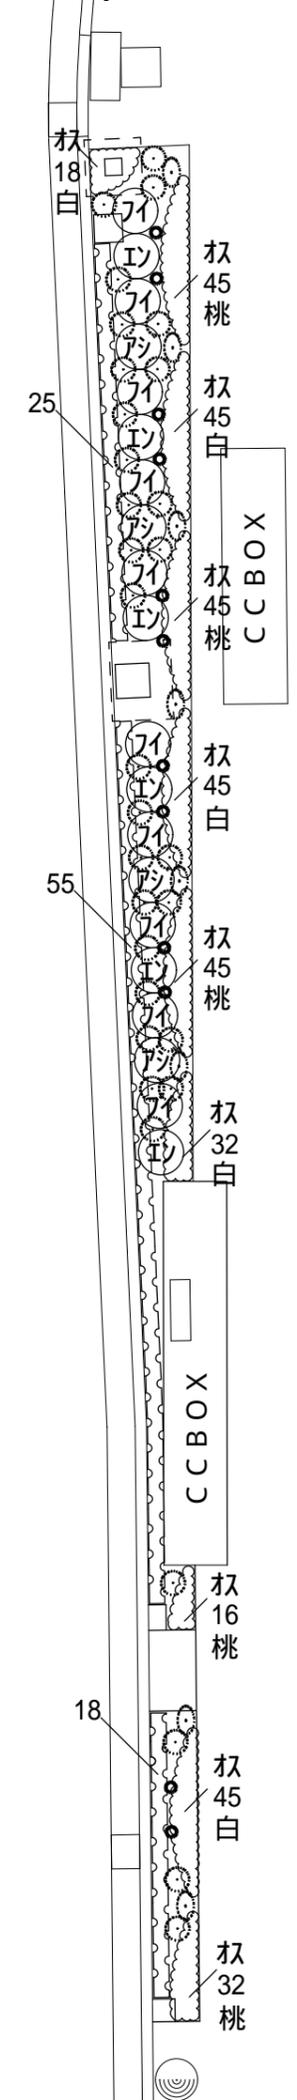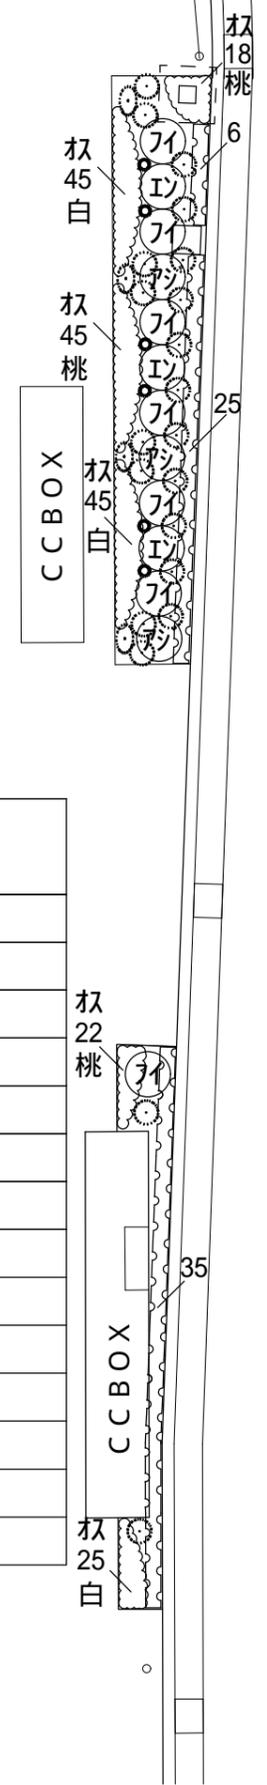

新港3号線および新港7街区一部

植栽平面図

# 新港3号線および新港7街区一部

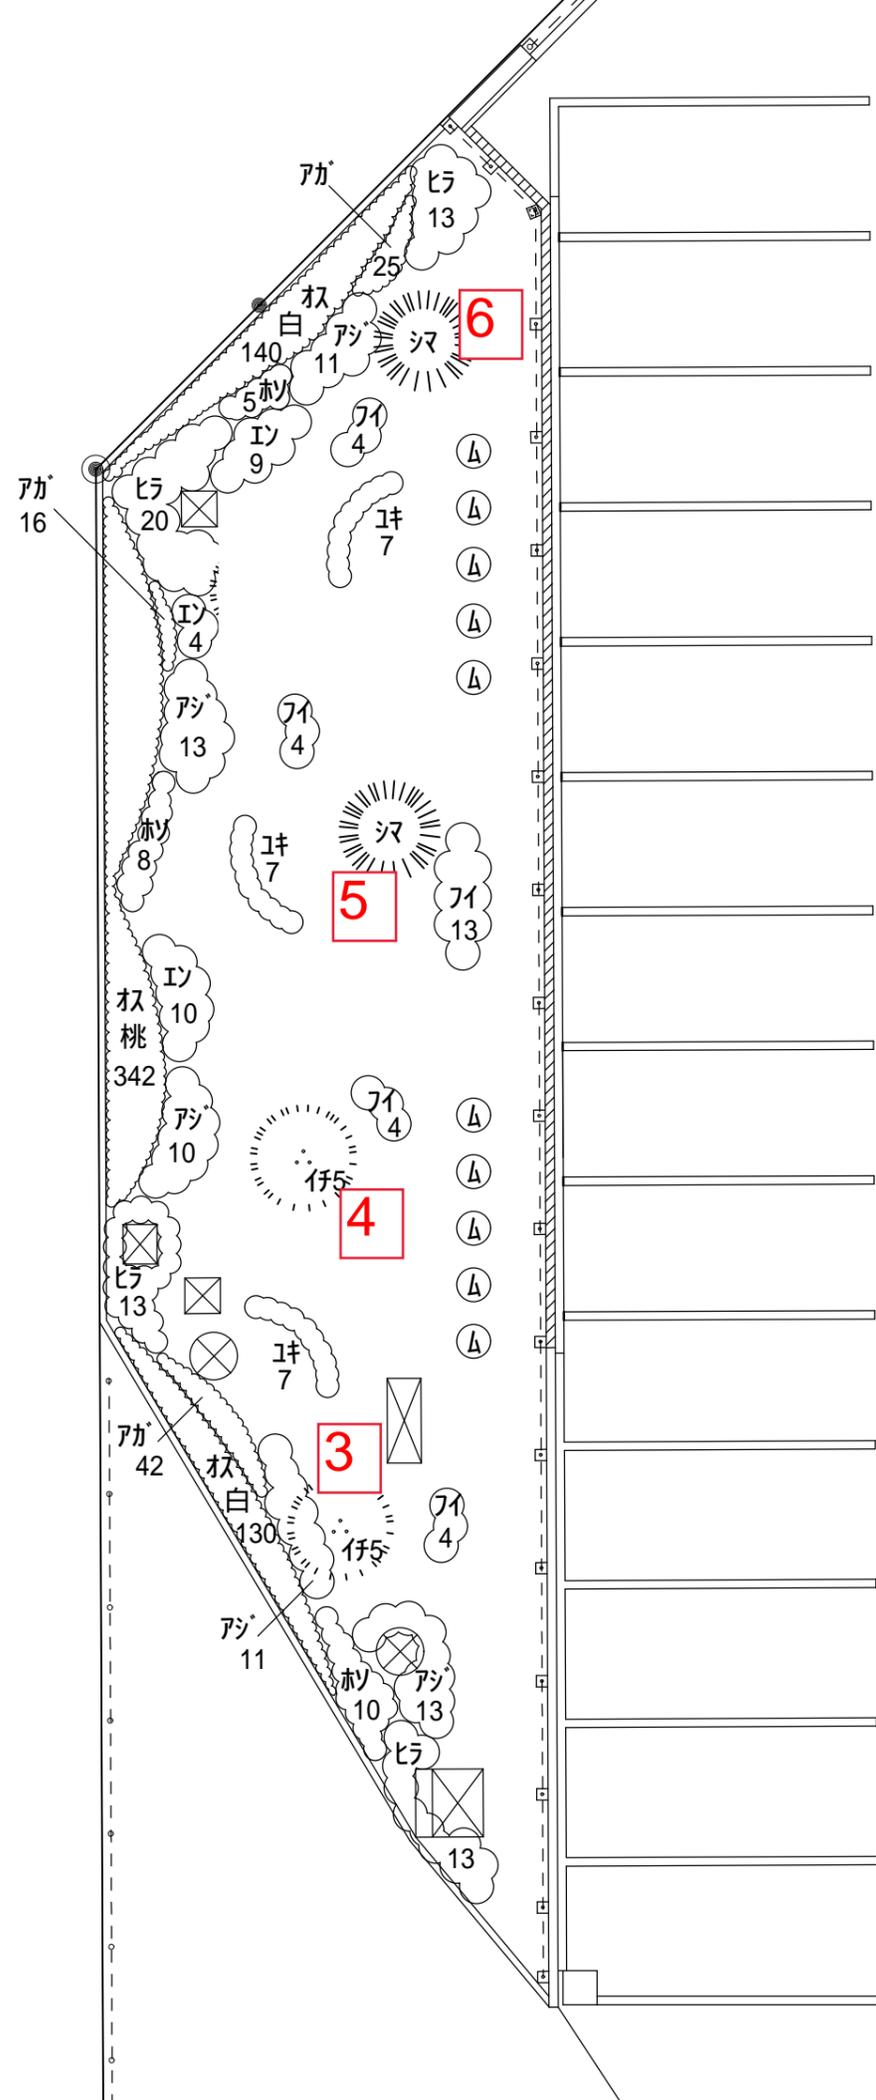

数量表


記号	名称	形状・寸法	数量			単位	備考
			現設計	変更設計	増減		
高木植栽							
イ5	一葉桜	H5.0	0	2	2	本	支柱：TS-L
シ	シマトリコ	H4.0	0	2	2	本	支柱：TS-L
中木植栽							
△	△ケ	H1.5	0	10	10	本	支柱：MD-3S
低木植栽							
ヒラ	ヒラツツジ（白）	H0.5	0	59	59	株	5株/m2
アジ	アジサイ・アハル	H0.8	0	58	58	株	5株/m2
イン	アジサイ・インド・レスサ-	H0.8	0	23	23	株	5株/m2
フイ	フイリアオキ	H0.6	0	29	29	株	5株/m2
ホリ	ホリハヒラキ・ナンテン	H0.4	0	23	23	株	5株/m2
ヱキ	ヱキヤギ	H0.8	0	21	21	株	7株/m2
地被植物							
アガ	アガパンサス		0	83	83	pot	25株/m2
オス白	オステオスペルマム（白）		0	270	270	pot	36株/m2
オス桃	オステオスペルマム（桃）		0	342	342	pot	36株/m2
	マルチング工	t=30	0	188	188	m2	

植栽平面図





# 新港中央廣場植栽管理業務 一般平面図



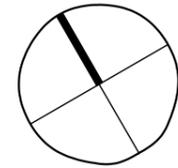

S=1:300 (A1)  
S=1:600 (A3)

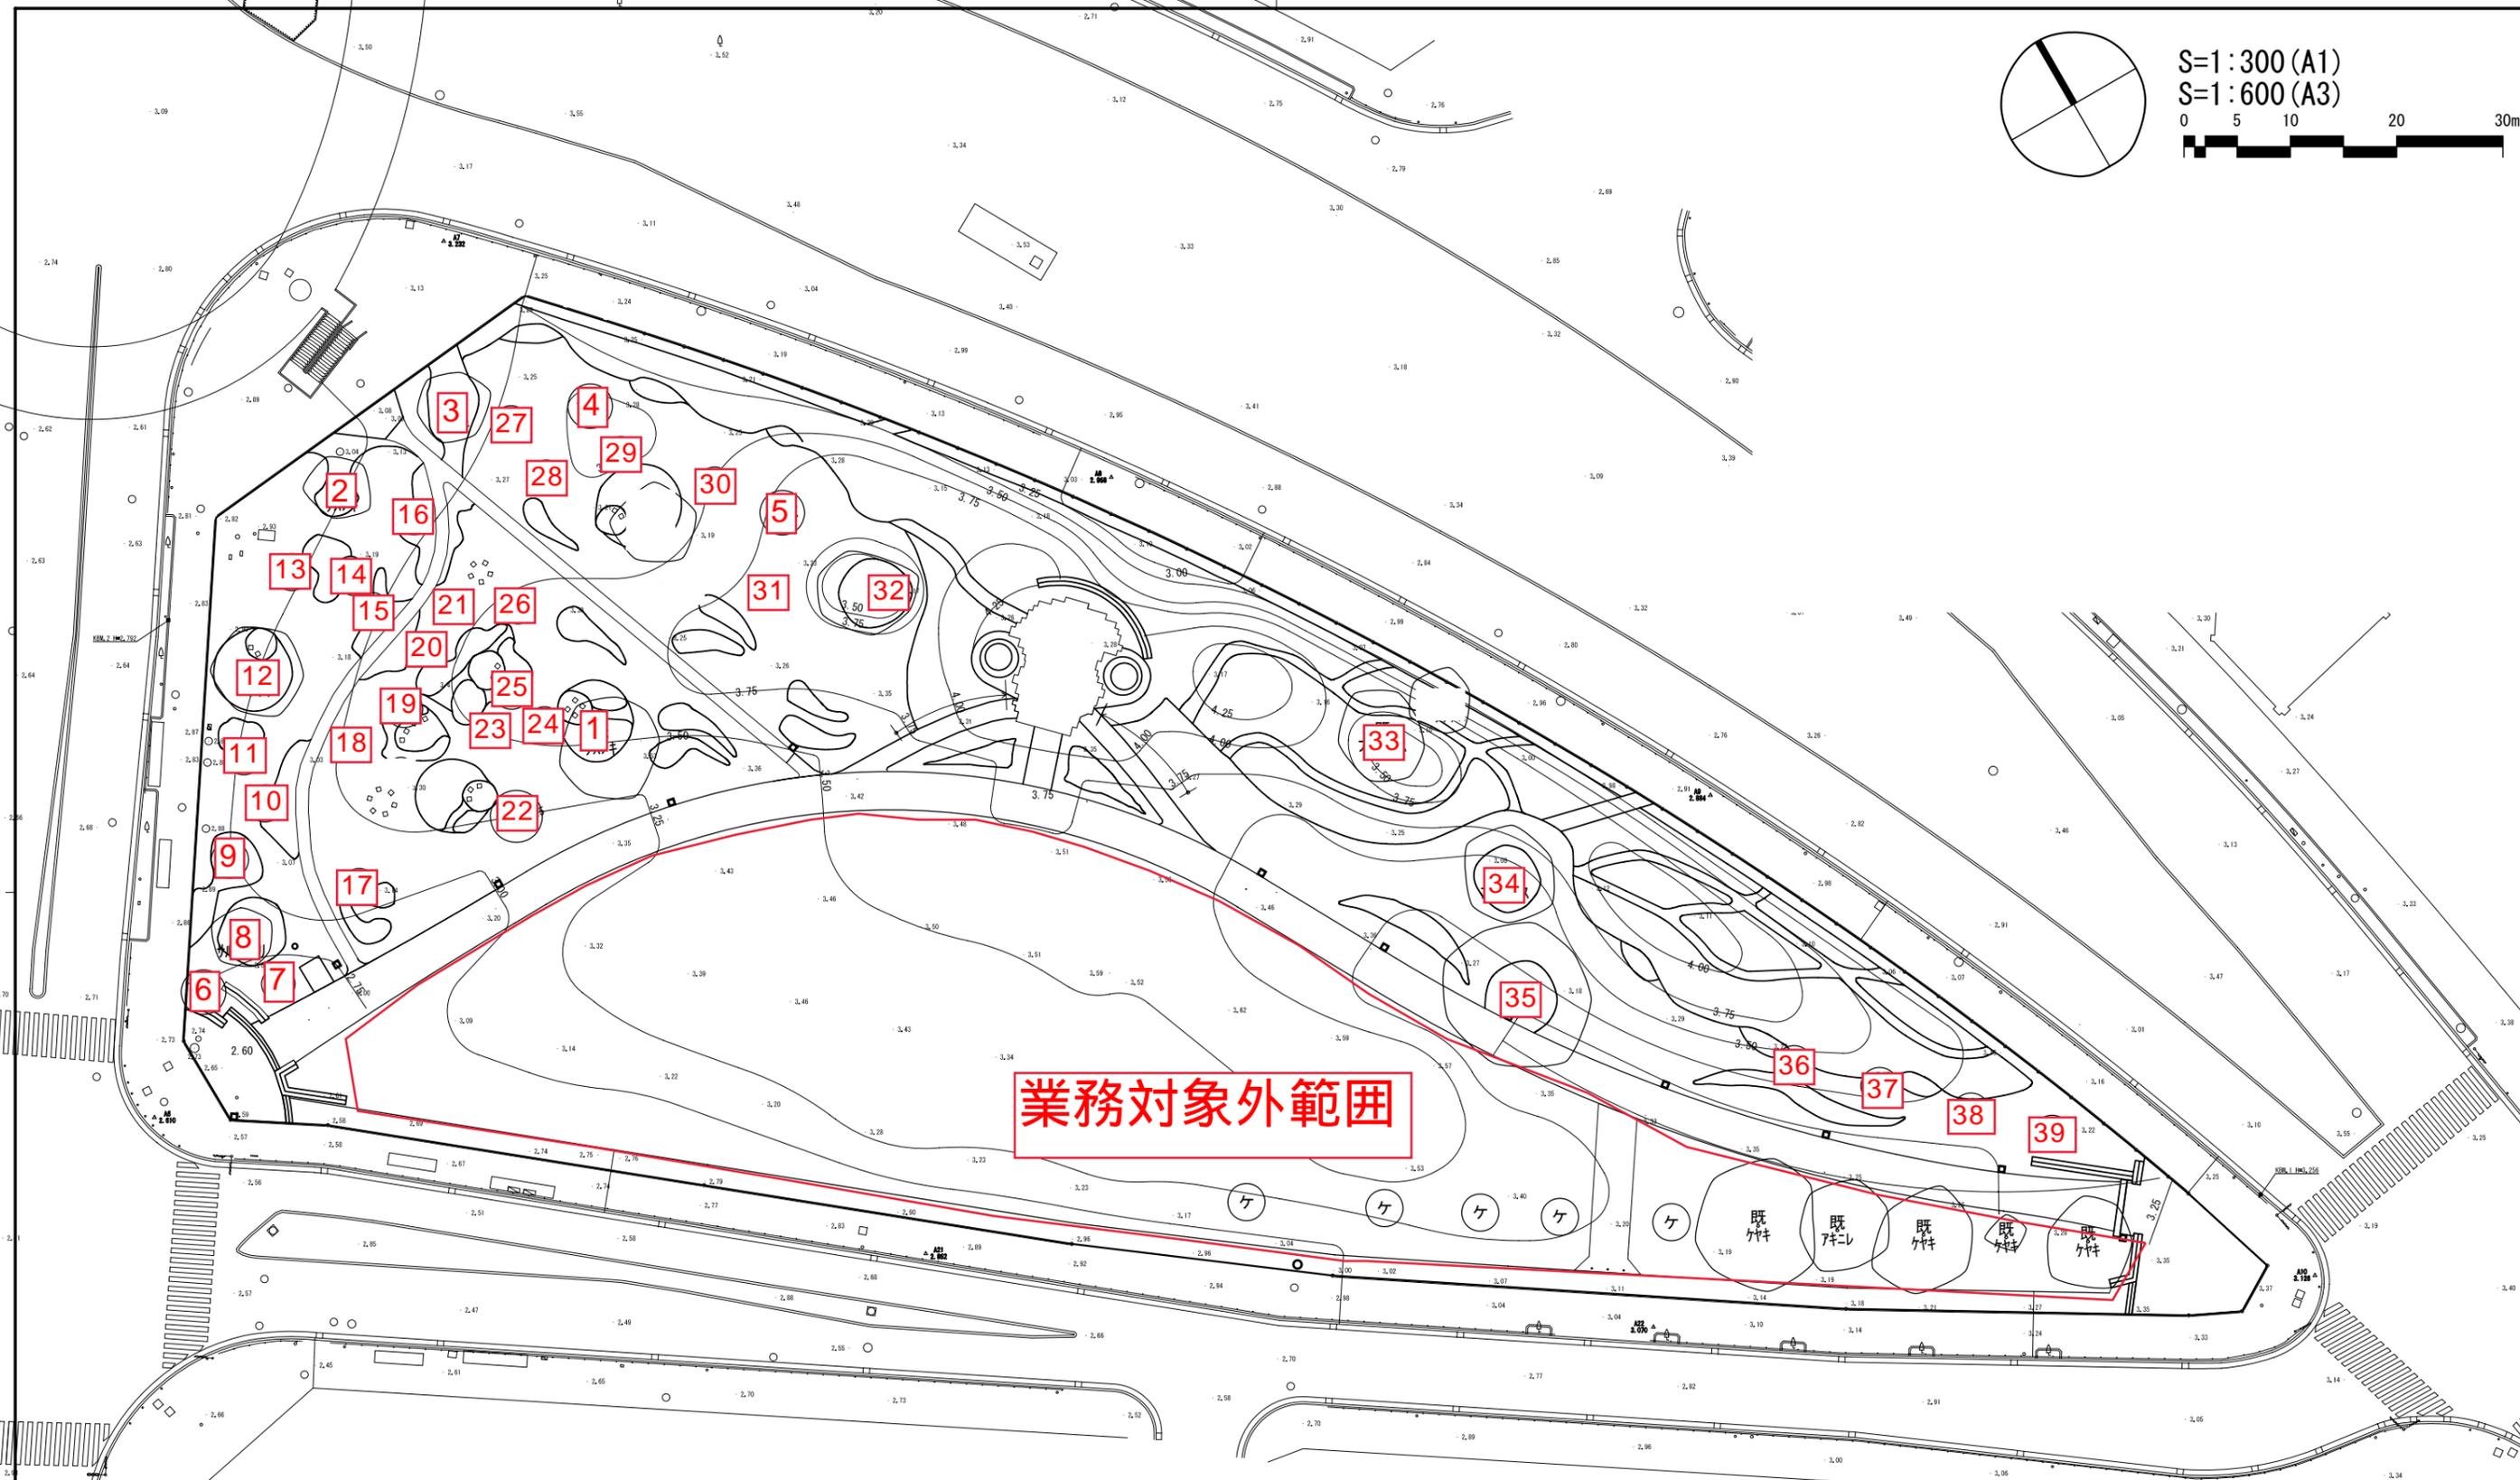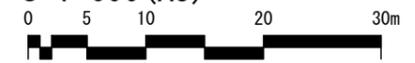

業務対象外範囲

落葉樹冬季剪定	本数：13本	時期：11月～3月
落葉樹夏季剪定	本数：5本	時期：5月～9月
常緑樹剪定	本数：2本	時期：6月～7月、9月～10月


# 新港中央広場 高木参考図

件名:日本大通りほか緑花育成業務委託

新港中央広場 高木幹周

単位:cm

樹木番号	樹種	幹周	樹木番号	樹種	幹周
1	クスノキ	251	21	センダン	55
2	クスノキ	144	22	ケヤキ	66
3	クスノキ	211	23	トウカエデ	29
4	タブノキ	61	24	ベニスモモ	42
5	タブノキ	56	25	トウカエデ	44
6	シマサルスベリ	91	26	ヨコハマヒザクラ	42
7	サルスベリ	49	27	ヤエベニオオシマザクラ	40
8	サルスベリ	126	28	ヨコハマヒザクラ	53
9	ナンキンハゼ	72	29	ヤエベニオオシマザクラ	53
10	ナンキンハゼ	62	30	ヤエベニオオシマザクラ	57
11	ナンキンハゼ	66	31	ヤエベニオオシマザクラ	57
12	ケヤキ	162	32	オオシマザクラ	140
13	ヒトツバタゴ	65	33	プラタナス	205
14	センダン	72	34	プラタナス	171
15	センダン	91	35	ユリノキ	315
16	ヤエベニオオシマ	56	36	アキニレ	66
17	ベニスモモ	38	37	アキニレ	76
18	トウカエデ	29	38	アキニレ	74
19	トウカエデ	55	39	アキニレ	70
20	センダン	73			

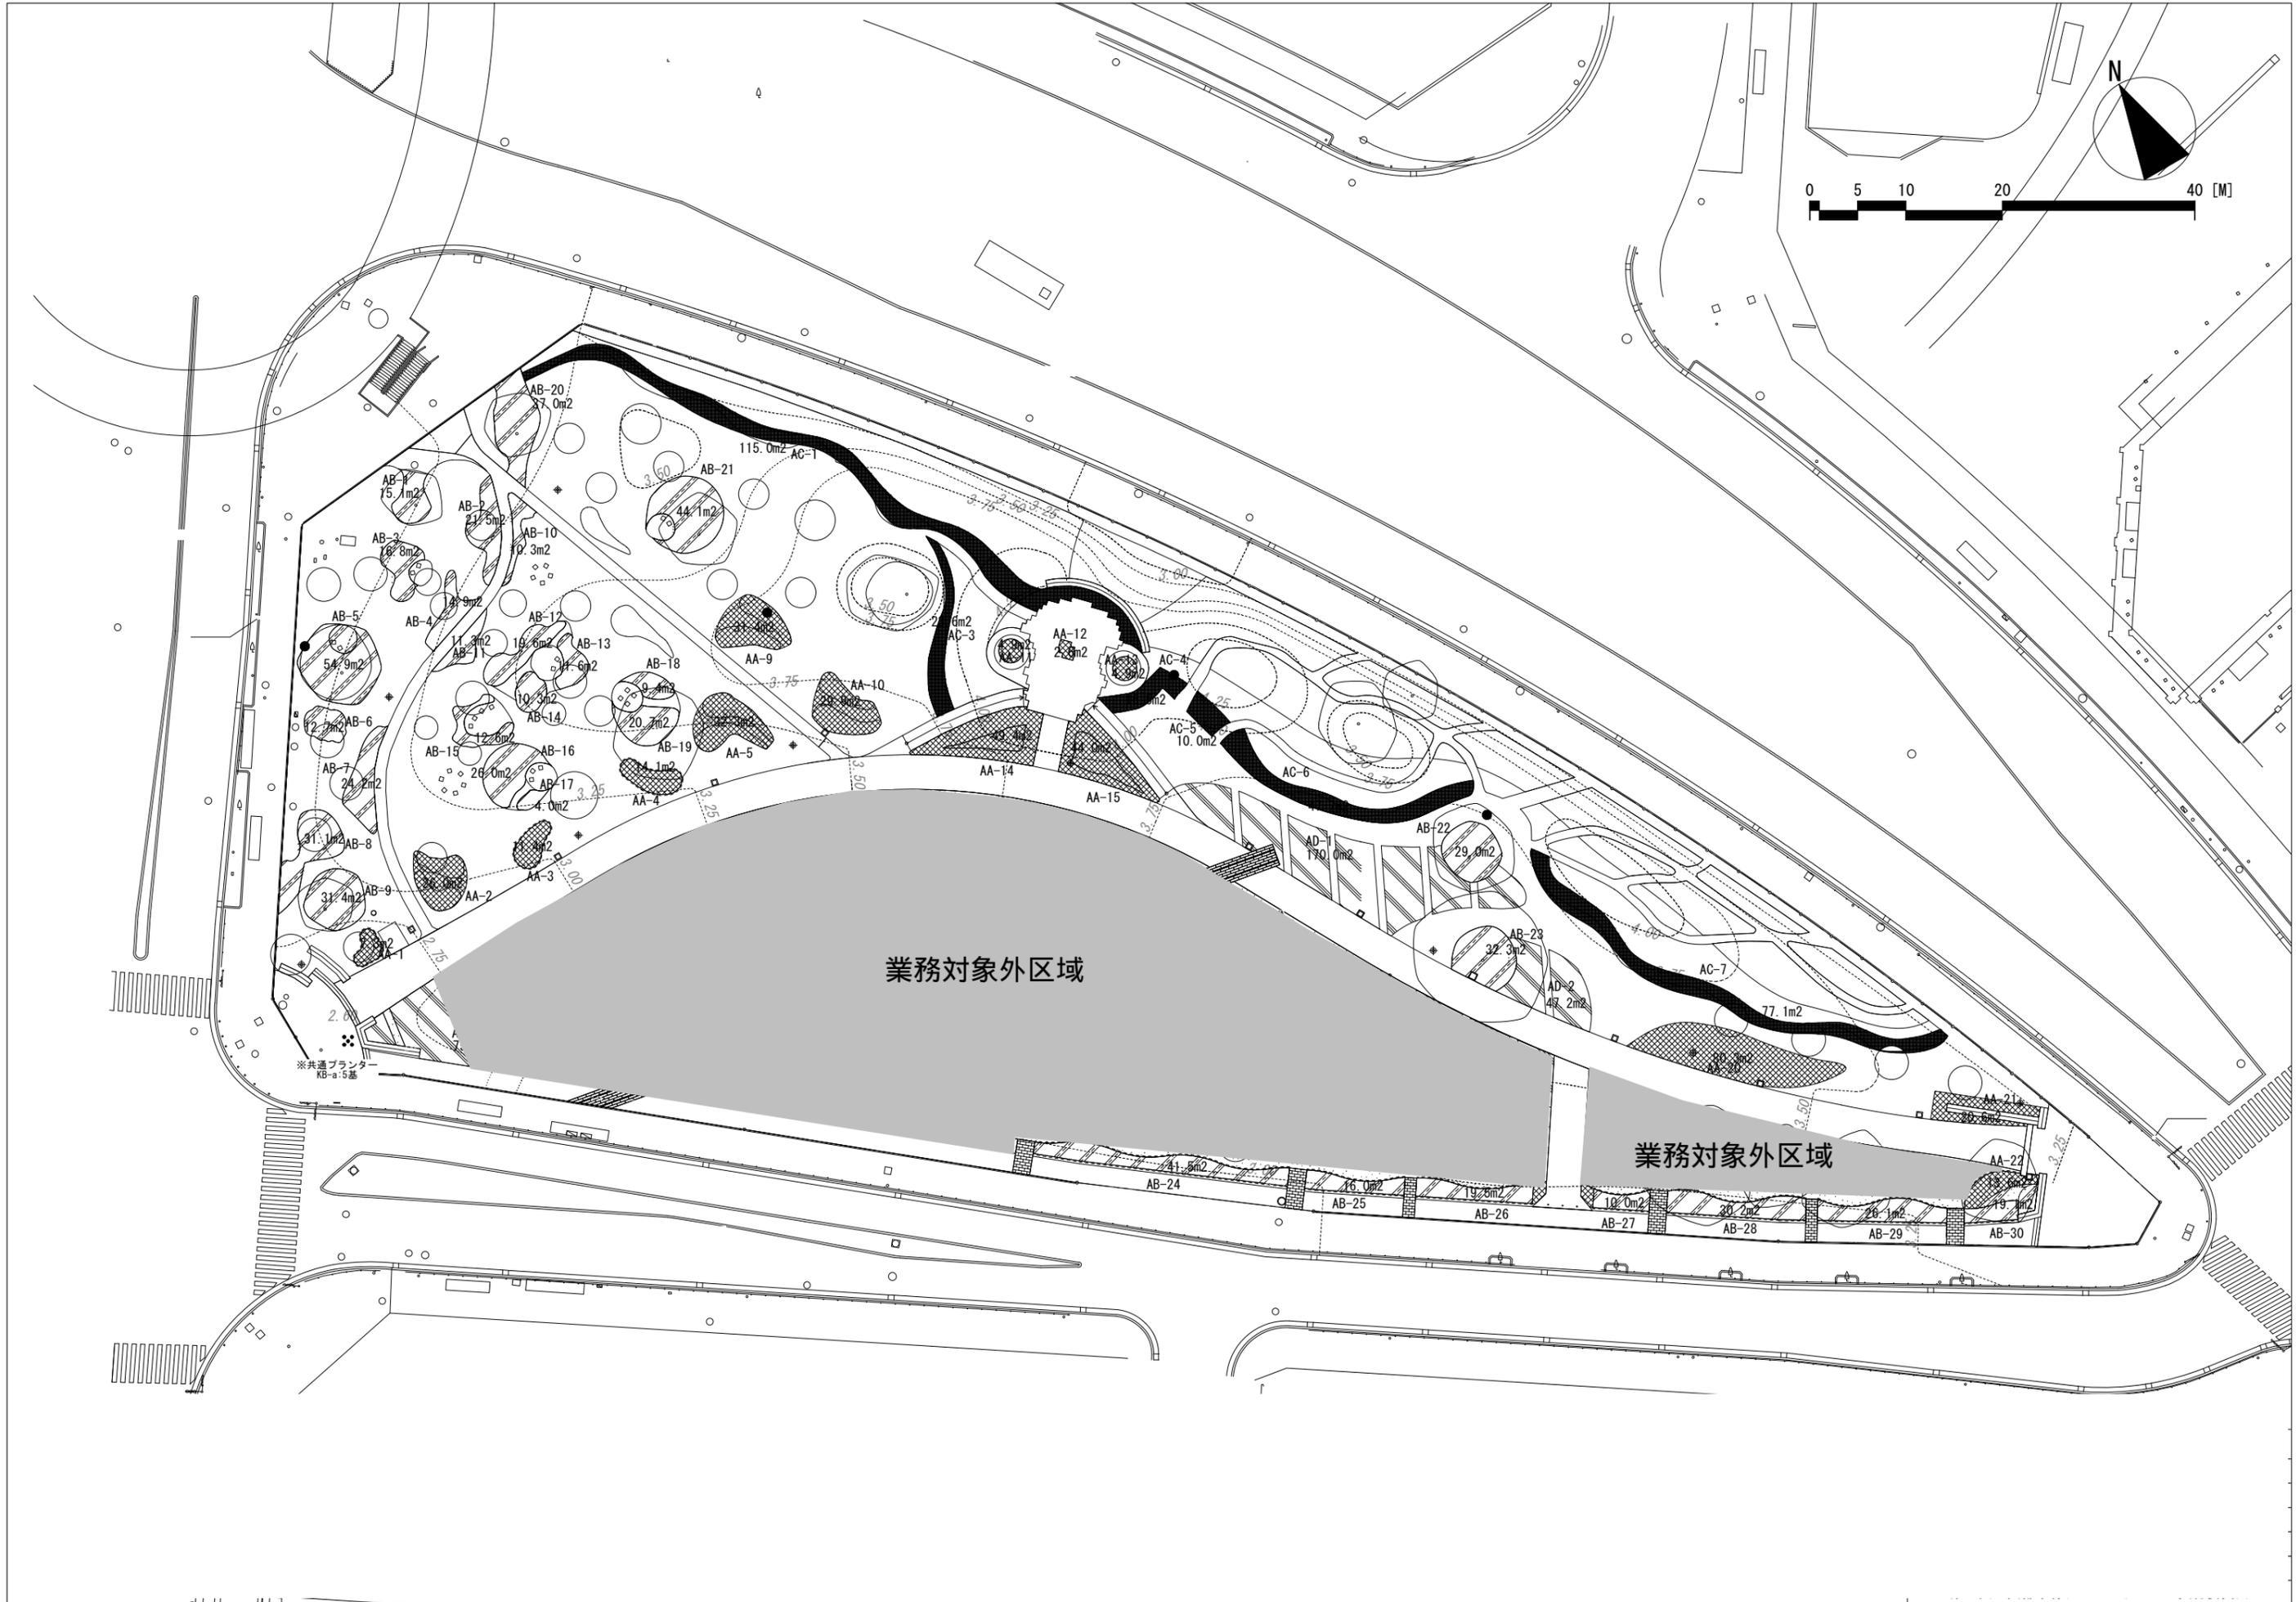

業務対象外区域

業務対象外区域

新港中央広場 植栽参考図



街路樹維持管理

名 称	单 位	数 量	摘 要
落葉樹夏季剪定 整姿 幹周30cm以下	本	( 1 )	
落葉樹夏季剪定 整姿 幹周31～60cm	本	( 1 )	
落葉樹夏季剪定 整姿 幹周61～90cm	本	( 1 )	
落葉樹夏季剪定 整姿 幹周91～120cm	本	( 1 )	
落葉樹夏季剪定 整姿 幹周121～150cm	本	( 1 )	
落葉樹夏季剪定 整姿 幹周151～180cm	本	( 1 )	
落葉樹夏季剪定 整姿 幹周181～210cm	本	( 1 )	
落葉樹夏季剪定 整姿 幹周211～240cm	本	( 1 )	
落葉樹夏季剪定 整姿 幹周241～270cm	本	( 1 )	
落葉樹夏季剪定 整姿 幹周271～300cm	本	( 1 )	
落葉樹夏季剪定 整姿 幹周301～330cm	本	( 1 )	
落葉樹冬季剪定 整姿 幹周30cm以下	本	( 1 )	
落葉樹冬季剪定 整姿 幹周31～60cm	本	( 1 )	
落葉樹冬季剪定 整姿 幹周61～90cm	本	( 1 )	
落葉樹冬季剪定 整姿 幹周91～120cm	本	( 1 )	
落葉樹冬季剪定 整姿 幹周121～150cm	本	( 1 )	
落葉樹冬季剪定 整姿 幹周151～180cm	本	( 1 )	
落葉樹冬季剪定 整姿 幹周181～210cm	本	( 1 )	
落葉樹冬季剪定 整姿 幹周211～240cm	本	( 1 )	
落葉樹冬季剪定 整姿 幹周241～270cm	本	( 1 )	
落葉樹冬季剪定 整姿 幹周271～300cm	本	( 1 )	
落葉樹冬季剪定 整姿 幹周301～330cm	本	( 1 )	
常緑樹剪定 幹周30cm以下	本	( 1 )	
常緑樹剪定 幹周31～60cm	本	( 1 )	
常緑樹剪定 幹周61～90cm	本	( 1 )	

常緑樹剪定 幹周91~120cm	本	( 1 )	
常緑樹剪定 幹周121~150cm	本	( 1 )	
常緑樹剪定 幹周151~180cm	本	( 1 )	
常緑樹剪定 幹周181~210cm	本	( 1 )	
常緑樹剪定 幹周211~240cm	本	( 1 )	
中木剪定 樹高60cm以下	本	( 1 )	
中木剪定 樹高61~100cm	本	( 1 )	
中木剪定 樹高101~150cm	本	( 1 )	
中木剪定 樹高151~200cm	本	( 1 )	
中木剪定 樹高201~300cm	本	( 1 )	
ヤゴ取り・胴吹き枝切除 発生量 少	本	( 1 )	
ヤゴ取り・胴吹き枝切除 発生量 普通	本	( 40 )	
ヤゴ取り・胴吹き枝切除 発生量 多	本	( 70 )	
剪除 発生量 少	本	( 1 )	
剪除 発生量 普通	本	( 1 )	
剪除 発生量 多	本	( 1 )	
薬剤散布機運転費 3PS 昼間	日	( 1 )	
薬剤(BT剤) 水和剤(希釈倍率500~2000倍)	g	( 1 )	
草刈 人力 平均草高80cm以下	m2	( 9,044 )	
草刈 人力 平均草高80cm超	m2	( 1 )	
機械刈込 バリカン式刈込機械 h≤150cm	m2	( 1,210 )	
機械刈込 バリカン式刈込機械 150< h ≤250cm	m2	( 1 )	
機械刈込 バリカン式刈込機械 250cm< h	m2	( 1 )	
巡視点検 巡視距離1kmまで/箇所	箇所	( 5 )	
巡視点検 巡視距離2kmまで/箇所	箇所	( 4 )	
カラスの巣除去作業	箇所	( 1 )	

オスガハチの巣除去作業 地上高約5m以下の巣	箇所	( 1 )
オスガハチの巣除去作業 地上高約5mを超える巣	箇所	( 1 )
ハチの巣除去作業 オスガハチ以外、地上高約5m以下の巣	箇所	( 1 )
ハチの巣除去作業 オスガハチ以外、地上高約5mを超える巣	箇所	( 1 )
交通誘導業務B1 1ポスト配置	日	( 6 )
交通誘導業務B2 2ポスト配置	日	( 6 )
高所作業車運転 トラック架装ブーム式 作業床高9.7m	日	( 1 )
高所作業車運転 トラック架装ブーム式 作業床高12m	日	( 2 )
高所作業車運転 トラック架装ブーム式 作業床高16m	日	( 8 )
高所作業車運転 トラック架装ブーム式 作業床高22m	日	( 1 )
発生材運搬 剪定枝 2tトラック 20km	kg	( 9,680 )
発生材運搬 草・コミ 2tダンプ 10<L≤20km	kg	( 3,406 )
発生材運搬 伐採木 2tトラック 20km	kg	( 1,490 )
剪定枝等処分手数料(緑RP) 一廃φ30cm未満かつ長さ2.5m未満	kg	( 8,425 )
規格外剪定枝等処分手数料(緑RP) 一廃φ30cm以上又は長さ2.5m以上	kg	( 1,490 )
一般廃棄物処分費 指定処分 資源循環局(1kg当り)	kg	( 3,290 )
一般廃棄物処分料(民間) 枝葉・幹	kg	( 490 )
一般廃棄物処分料(民間) 草	kg	( 880 )
一般廃棄物処分料(民間) 根	kg	( 1 )

### 街路樹の良好な維持管理

落葉樹冬季剪定 整姿 幹周30cm以下	本	( 1 )
落葉樹冬季剪定 整姿 幹周31~60cm	本	( 1 )
落葉樹冬季剪定 整姿 幹周61~90cm	本	( 1 )
落葉樹冬季剪定 整姿 幹周91~120cm	本	( 1 )
落葉樹冬季剪定 整姿 幹周121~150cm	本	( 1 )
落葉樹冬季剪定 整姿 幹周151~180cm	本	( 1 )

落葉樹冬季剪定 整姿 幹周181~210cm	本	( 1 )	
落葉樹冬季剪定 整姿 幹周211~240cm	本	( 1 )	
落葉樹冬季剪定 整姿 幹周241~270cm	本	( 1 )	
落葉樹冬季剪定 整姿 幹周271~300cm	本	( 1 )	
落葉樹冬季剪定 整姿 幹周301~330cm	本	( 1 )	
山下公園通り・日本大通り剪定 基本 幹周31~60cm	本	( 1 )	
山下公園通り・日本大通り剪定 基本 幹周61~90cm	本	( 1 )	
山下公園通り・日本大通り剪定 基本 幹周91~120cm	本	( 3 )	
山下公園通り・日本大通り剪定 基本 幹周121~150cm	本	( 19 )	
山下公園通り・日本大通り剪定 基本 幹周151~180cm	本	( 51 )	
山下公園通り・日本大通り剪定 基本 幹周181~210cm	本	( 39 )	
山下公園通り・日本大通り剪定 基本 幹周211~240cm	本	( 13 )	
山下公園通り・日本大通り剪定 基本 幹周241~270cm	本	( 2 )	
山下公園通り・日本大通り剪定 基本 幹周271~300cm	本	( 1 )	
除草 人力 平均草高80cm以下	m2	( 1,845 )	
除草 人力 平均草高80cm超	m2	( 1 )	
交通誘導業務B1 1ポスト配置	日	( 3 )	
交通誘導業務B2 2ポスト配置	日	( 32 )	
高所作業車運転 トラック架装フレーム式 作業床高12m	日	( 1 )	
高所作業車運転 トラック架装フレーム式 作業床高16m	日	( 33 )	
高所作業車運転 トラック架装フレーム式 作業床高22m	日	( 1 )	
発生材運搬 剪定枝 2tトラック 20km	kg	( 100,000 )	
剪定枝等処分手数料(緑RP) 一廃φ30cm未満かつ長さ2.5m未満	kg	( 100,000 )	

#### 街路樹等植栽管理

除草 人力 平均草高80cm以下	m2	( 2,910 )	
除草 人力 平均草高80cm超	m2	( 1 )	

チューリップA	球	( 8,000)	
チューリップB	球	( 3,000)	
チューリップC	球	( 2,000)	
チューリップD	球	( 1,000)	
チューリップE	球	( 1,000)	
チューリップF	球	( 1)	
花苗 (一年草) A	鉢	( 3,000)	
花苗 (一年草) B	鉢	( 2,000)	
花苗 (一年草) C	鉢	( 1,000)	
花苗 (一年草) D	鉢	( 500)	
花苗 (一年草) E	鉢	( 500)	
花苗 (一年草) F	鉢	( 1)	
ユリ マドンナリリー	球	( 300)	
ヤブコウジ PC9.0cm 3芽立	鉢	( 1)	
ユリオブスター H0.20m	株	( 1)	
クジャクアスター 9~10.5cm	鉢	( 1)	
宿根フロウソウ 9~10.5cm	鉢	( 1)	
アストランティア 9~10.5cm	鉢	( 1)	
トケイツウ 15cm	鉢	( 1)	
デルフィニウム オーロラ 12cm	鉢	( 1)	
ユーフォルビア・ダイヤモンドフロ 9~10.5cm	鉢	( 1)	
モナルダ 9~10.5cm	鉢	( 1)	
アジサイ アナベル H0.5 3本立	株	( 100)	
アジサイ エンドレスサマー H0.5 3本立	株	( 1)	
ラナンキュラス・ラックス 9~10.5cm	鉢	( 1)	
ハナニラ PC9cm 3玉入	鉢	( 1)	
スイセン	球	( 5,000)	

ワイルドフラワー 播種 材工共 肥料含	m2	( 800)	
公園植栽(地被類植付) [入力条件]・・・2000鉢以上(標準),無,無,無	鉢	( 7,012)	
公園植栽(地被類植付) [入力条件]・・・500鉢以上2000鉢未満,無,無	鉢	( 1)	
公園植栽(地被類植付) [入力条件]・・・500鉢未満,無,無	鉢	( 1)	
花壇地拵え	m2	( 1,352)	
腐葉土	リットル	( 4,000)	
草花植付け 球根類 25～36球/m <sup>2</sup>	m2	( 680)	
公園植栽(植樹) [入力条件]・・・低木(株物) 樹高60cm未満,100本以上1000本未満,無,無	本	( 101)	
公園植栽(植樹) [入力条件]・・・低木(株物) 樹高60cm未満,100本未満,無,無	本	( 1)	
花壇管理	m2	( 58)	プランター83基×0.7m <sup>2</sup> ×年1回
花壇管理	m2	( 1,352)	日本大通り 年1回
巡回管理工A 4h/回	回	( 45)	
巡回管理工B 3h/回	回	( 7)	
植樹管理(灌水) [入力条件]・・・トラック使用(持込み),100m2未満,無,無, 供用区間 標準(歩道及び交通島)	m2	( 7,540)	プランター130回×58m <sup>2</sup>
植樹管理(灌水) [入力条件]・・・トラック使用(持込み),1000m2以上,無,無, 供用区間 標準(歩道及び交通島)	m2	( 1)	日本大通り 植樹帯
再生水	m3	( 100)	
花壇施肥 追肥 化成肥料(手間のみ)	m2	( 58)	プランター 年1回
肥料 N6P40K6Mg15	kg	( 249)	プランター
花壇施肥 追肥 化成肥料(手間のみ)	m2	( 1,352)	日本大通り 植栽帯
堆肥(10kg袋詰め)(緑RP) [入力条件]・・・20km以内	kg	( 3,000)	日本大通り 植栽帯
バラ大苗 大苗	株	( 5)	
公園植栽工 [入力条件]・・・幹周15cm未満,設置しない,計上しない,無	本	( 5)	
木酢液	L	( 15)	
有機肥料 液体	L	( 10)	
完熟腐葉土	L	( 20)	

発酵油粕 大粒	k g	( 20 )	
土壤改良剤	L	( 100 )	
硬質赤玉土	L	( 20 )	
川砂	L	( 20 )	
落葉樹夏季剪定 整姿 幹周31～60cm	本	( 1 )	
落葉樹夏季剪定 整姿 幹周61～90cm	本	( 1 )	
落葉樹夏季剪定 整姿 幹周91～120cm	本	( 1 )	
落葉樹夏季剪定 整姿 幹周121～150cm	本	( 1 )	
落葉樹夏季剪定 整姿 幹周151～180cm	本	( 1 )	
落葉樹夏季剪定 整姿 幹周181～210cm	本	( 1 )	
落葉樹夏季剪定 整姿 幹周211～240cm	本	( 1 )	
落葉樹夏季剪定 整姿 幹周241～270cm	本	( 1 )	
落葉樹夏季剪定 整姿 幹周271～300cm	本	( 1 )	
落葉樹冬季剪定 整姿 幹周61～90cm	本	( 1 )	
落葉樹冬季剪定 整姿 幹周91～120cm	本	( 1 )	
落葉樹冬季剪定 整姿 幹周121～150cm	本	( 1 )	
落葉樹冬季剪定 整姿 幹周151～180cm	本	( 1 )	
落葉樹冬季剪定 整姿 幹周181～210cm	本	( 1 )	
落葉樹冬季剪定 整姿 幹周211～240cm	本	( 1 )	
落葉樹冬季剪定 整姿 幹周241～270cm	本	( 1 )	
落葉樹冬季剪定 整姿 幹周271～300cm	本	( 1 )	
伐採 機械施工 着葉樹C30cm以下	本	( 1 )	
伐採 機械施工 着葉樹C31～60cm	本	( 1 )	
伐採 機械施工 着葉樹C61～90cm	本	( 1 )	
伐採 機械施工 着葉樹C91～120cm	本	( 1 )	
伐採 機械施工 着葉樹C121～150cm	本	( 1 )	

伐採 機械施工 着葉樹C151～180cm	本	( 1 )	
伐採 機械施工 着葉樹C181～210cm	本	( 1 )	
伐採 機械施工 着葉樹C211～240cm	本	( 1 )	
伐採 機械施工 着葉樹C241～270cm	本	( 1 )	
伐採 機械施工 着葉樹C271～300cm	本	( 1 )	
伐採 機械施工 非着葉樹C30cm以下	本	( 1 )	
伐採 機械施工 非着葉樹C31～60cm	本	( 1 )	
伐採 機械施工 非着葉樹C61～90cm	本	( 1 )	
伐採 機械施工 非着葉樹C91～120cm	本	( 1 )	
伐採 機械施工 非着葉樹C121～150cm	本	( 1 )	
伐採 機械施工 非着葉樹C151～180cm	本	( 1 )	
伐採 機械施工 非着葉樹C181～210cm	本	( 1 )	
伐採 機械施工 非着葉樹C211～240cm	本	( 1 )	
伐採 機械施工 非着葉樹C241～270cm	本	( 1 )	
伐採 機械施工 非着葉樹C271～300cm	本	( 1 )	
抜根工 人力	m3	( 1 )	
抜根作業土工 人力 掘上げ、埋戻	m3	( 1 )	
交通誘導業務B1 1ポスト配置	日	( 17 )	
交通誘導業務B2 2ポスト配置	日	( 3 )	
高所作業車運転 トラック架装ブーム式 作業床高9.7m	日	( 1 )	
高所作業車運転 トラック架装ブーム式 作業床高12m	日	( 1 )	
高所作業車運転 トラック架装ブーム式 作業床高16m	日	( 17 )	
高所作業車運転 トラック架装ブーム式 作業床高22m	日	( 1 )	

### 新港中央広場植栽管理

名 称	単 位	数 量	摘 要
除草 人力 平均草高80cm以下	m2	( 7,338 )	
除草 人力 平均草高80cm超	m2	( 1 )	
草刈 人力 平均草高80cm以下			

	m2	( 1 )	
草刈 人力 平均草高80cm超	m2	( 1 )	
草刈 機械(肩掛式) 平均草高80cm以下	m2	( 1 )	
草刈 機械(肩掛式) 平均草高80cm超	m2	( 1 )	
落葉樹夏季剪定 整姿 幹周30cm以下	本	( 1 )	
落葉樹夏季剪定 整姿 幹周31～60cm	本	( 1 )	
落葉樹夏季剪定 整姿 幹周61～90cm	本	( 1 )	
落葉樹夏季剪定 整姿 幹周91～120cm	本	( 1 )	
落葉樹夏季剪定 整姿 幹周121～150cm	本	( 1 )	
落葉樹夏季剪定 整姿 幹周151～180cm	本	( 1 )	
落葉樹夏季剪定 整姿 幹周181～210cm	本	( 1 )	
落葉樹夏季剪定 整姿 幹周211～240cm	本	( 1 )	
落葉樹夏季剪定 整姿 幹周241～270cm	本	( 1 )	
落葉樹夏季剪定 整姿 幹周271～300cm	本	( 1 )	
落葉樹夏季剪定 整姿 幹周301～330cm	本	( 1 )	
落葉樹冬季剪定 整姿 幹周30cm以下	本	( 1 )	
落葉樹冬季剪定 整姿 幹周31～60cm	本	( 1 )	
落葉樹冬季剪定 整姿 幹周61～90cm	本	( 1 )	
落葉樹冬季剪定 整姿 幹周91～120cm	本	( 1 )	
落葉樹冬季剪定 整姿 幹周121～150cm	本	( 1 )	
落葉樹冬季剪定 整姿 幹周151～180cm	本	( 1 )	
落葉樹冬季剪定 整姿 幹周181～210cm	本	( 1 )	
落葉樹冬季剪定 整姿 幹周211～240cm	本	( 1 )	
落葉樹冬季剪定 整姿 幹周241～270cm	本	( 1 )	
落葉樹冬季剪定 整姿 幹周271～300cm	本	( 1 )	
落葉樹冬季剪定 整姿 幹周301～330cm	本	( 1 )	

常緑樹剪定 幹周30cm以下	本	( 1 )	
常緑樹剪定 幹周31～60cm	本	( 1 )	
常緑樹剪定 幹周61～90cm	本	( 1 )	
常緑樹剪定 幹周91～120cm	本	( 1 )	
常緑樹剪定 幹周121～150cm	本	( 1 )	
常緑樹剪定 幹周151～180cm	本	( 1 )	
常緑樹剪定 幹周181～210cm	本	( 1 )	
常緑樹剪定 幹周211～240cm	本	( 1 )	
常緑樹剪定 幹周241～270cm	本	( 1 )	
常緑樹剪定 幹周271～300cm	本	( 1 )	
中木剪定 樹高60cm以下	本	( 1 )	
中木剪定 樹高61～100cm	本	( 1 )	
中木剪定 樹高101～150cm	本	( 1 )	
中木剪定 樹高151～200cm	本	( 1 )	
中木剪定 樹高201～300cm	本	( 1 )	
機械刈込 バリカン式刈込機械 $h \leq 150\text{cm}$	m <sup>2</sup>	( 1 )	
機械刈込 バリカン式刈込機械 $150 < h \leq 250\text{cm}$	m <sup>2</sup>	( 1 )	
機械刈込 バリカン式刈込機械 $250\text{cm} < h$	m <sup>2</sup>	( 1 )	
剪除 発生量 少	本	( 1 )	
剪除 発生量 普通	本	( 1 )	
剪除 発生量 多	本	( 1 )	
薬剤散布機運転費 3PS 昼間	日	( 1 )	
薬剤(BT剤) 水和剤(希釈倍率500～2000倍)	g	( 1 )	
伐採 機械施工 着葉樹C30cm以下	本	( 1 )	
伐採 機械施工 着葉樹C31～60cm	本	( 1 )	
伐採 機械施工 着葉樹C61～90cm	本	( 1 )	

伐採 機械施工 着葉樹C91~120cm	本	( 1 )	
伐採 機械施工 着葉樹C121~150cm	本	( 1 )	
伐採 機械施工 着葉樹C151~180cm	本	( 1 )	
伐採 機械施工 着葉樹C181~210cm	本	( 1 )	
伐採 機械施工 着葉樹C211~240cm	本	( 1 )	
伐採 機械施工 着葉樹C241~270cm	本	( 1 )	
伐採 機械施工 着葉樹C271~300cm	本	( 1 )	
伐採 機械施工 非着葉樹C30cm以下	本	( 1 )	
伐採 機械施工 非着葉樹C31~60cm	本	( 1 )	
伐採 機械施工 非着葉樹C61~90cm	本	( 1 )	
伐採 機械施工 非着葉樹C91~120cm	本	( 1 )	
伐採 機械施工 非着葉樹C121~150cm	本	( 1 )	
伐採 機械施工 非着葉樹C151~180cm	本	( 1 )	
伐採 機械施工 非着葉樹C181~210cm	本	( 1 )	
伐採 機械施工 非着葉樹C211~240cm	本	( 1 )	
伐採 機械施工 非着葉樹C241~270cm	本	( 1 )	
伐採 機械施工 非着葉樹C271~300cm	本	( 1 )	
花苗 (一年草) A	鉢	( 2,000 )	
花苗 (一年草) B	鉢	( 1,000 )	
花苗 (一年草) C	鉢	( 1,000 )	
花苗 (一年草) D	鉢	( 500 )	
花苗 (一年草) E	鉢	( 500 )	
花苗 (一年草) F	鉢	( 1 )	
花苗 (多年草) A	鉢	( 1 )	
花苗 (多年草) B	鉢	( 1 )	
花苗 (多年草) C	鉢	( 1 )	

花苗（多年草）D	鉢	( 1)	
花苗（多年草）E	鉢	( 1)	
花苗（多年草）F	鉢	( 1)	
花苗（多年草）G	鉢	( 1)	
チューリップA	球	( 3,000)	
チューリップB	球	( 2,000)	
チューリップC	球	( 1,000)	
チューリップD	球	( 500)	
チューリップE	球	( 500)	
チューリップF	球	( 1)	
アイリス	球	( 1)	
アネモネ	球	( 1)	
アネモネ・デカンプルー	球	( 1)	
アネモネ・デカンホワイト	球	( 1)	
アリウム・ギガンチウム	球	( 1)	
アルストロメリア	球	( 1)	
クルクマ	球	( 1)	
ジャーマンアイリス	球	( 1)	
シラーカンパニュラータ	球	( 1)	
スイセン	球	( 3,000)	
スノードロップ	球	( 1)	
テッポウユリ	球	( 1)	
ネリネ	球	( 1)	
ハナニラ	球	( 1)	
フリチラリア	球	( 1)	
ムスカリ	球	( 1)	

ユリ アプリコットファッジ	球	( 1)	
ユリオーラタムゴールドバンド冷凍	球	( 1)	
ユリ オリエンタル	球	( 1)	
ユリ カサブランカ	球	( 1)	
ユリ カノコユリ	球	( 1)	
ユリ すかしユリ	球	( 1)	
ユリ ゼバ	球	( 1)	
ユリ ボネスタ	球	( 1)	
ユリ マドンナリリー	球	( 1)	
ユリ マルタゴンリリー	球	( 1)	
ユリ メリバ	球	( 300)	
ユリ 冷凍球	球	( 1)	
リコリス	球	( 1)	
アジサイ アナベル H0.5 3本立	株	( 1)	
アジサイ エンドレスサマー H0.5 3本立	株	( 1)	
ワイルドフラワー 播種 材工共 肥料含	m2	( 100)	
草花植付け 球根類 25~36球/m <sup>2</sup>	m2	( 340)	
公園植栽(地被類植付) [入力条件]・・・2000鉢以上(標準), 無, 無, 無	鉢	( 5, 008)	
公園植栽(地被類植付) [入力条件]・・・500鉢以上2000鉢未満, 無, 無	鉢	( 1)	
公園植栽(地被類植付) [入力条件]・・・500鉢未満, 無, 無	鉢	( 1)	
花壇地拵え	m2	( 2, 446)	
腐葉土	リットル	( 2, 000)	
肥料 N6P40K6Mg15	kg	( 100)	
公園植栽(植樹) [入力条件]・・・低木(株物) 樹高60cm未満, 100本以上1000本未満, 無, 無	本	( 2)	
花壇管理	m2	( 2, 446)	新港中央広場 年1回
巡回管理工A 4h/回	回	( 36)	

巡回管理工B 3h/回	回	( 5 )	
植樹管理(灌水) [入力条件]・・・トラック使用(持込み), 1000m2以上, 無, 無, 供用区間 標準(歩道及び交通島)	m2	( 1 )	
再生水	m3	( 100 )	
花壇施肥 追肥 化成肥料 (手間のみ)	m2	( 489 )	
肥料 N6P40K6Mg15	kg	( 100 )	
除草 人力 平均草高80cm以下	m2	( 5,980 )	
草刈 機械(ロータリー式) 平均草高80cm以下	m2	( 14,950 )	
植樹管理(施肥)(寄植・芝) [入力条件]・・・芝, 1000m2以上, 無, 無, 供用区間 環境緑地帯	m2	( 5,980 )	
肥料 N6P40K6Mg15	kg	( 600 )	
目土かけ 人力 [入力条件]・・・【1.0】	m2	( 2,990 )	
公園植栽 張芝工(目土材別途) [入力条件]・・・野芝, ベタ張, 無	m2	( 1 )	材工共
高所作業車運転 トラック架装ブーム式 作業床高9.7m	日	( 1 )	
高所作業車運転 トラック架装ブーム式 作業床高12m	日	( 1 )	
高所作業車運転 トラック架装ブーム式 作業床高16m	日	( 3 )	
高所作業車運転 トラック架装ブーム式 作業床高22m	日	( 1 )	
公園緑地緊急出動	回	( 1 )	
公園緑地緊急出動:夜間	回	( 1 )	
発生材運搬 剪定枝 2tトラック 20km	kg	( 7,897 )	
発生材運搬 草・コシ 2tダンプ 10<L≤20km	kg	( 15,927 )	
発生材運搬 伐採木 2tトラック 20km	kg	( 3,000 )	
剪定枝等処分手数料(緑RP) 一廃φ30cm未満かつ長さ2.5m未満	kg	( 7,895 )	
規格外剪定枝等処分手数料(緑RP) 一廃φ30cm以上又は長さ2.5m以上	kg	( 1 )	
一般廃棄物処分費 指定処分 資源循環局(1kg当り)	kg	( 15,925 )	
一般廃棄物処分料(民間) 枝葉・幹	kg	( 3,000 )	
一般廃棄物処分料(民間) 草	kg	( 2 )	
一般廃棄物処分料(民間) 根	kg	( 1 )	