


令和3年度 横浜市道路局所管 金沢区 道路整備しゅん工箇所図

※ 令和3年4月1日から令和4年3月31日にしゅん工したものが記載されています。
※ なお、応急的に対応した工事の記載はありません。

問合せ先
【鉄】建設課鉄道交差調整担当 …… Tel. 671-2792

凡例
—●— 道路整備

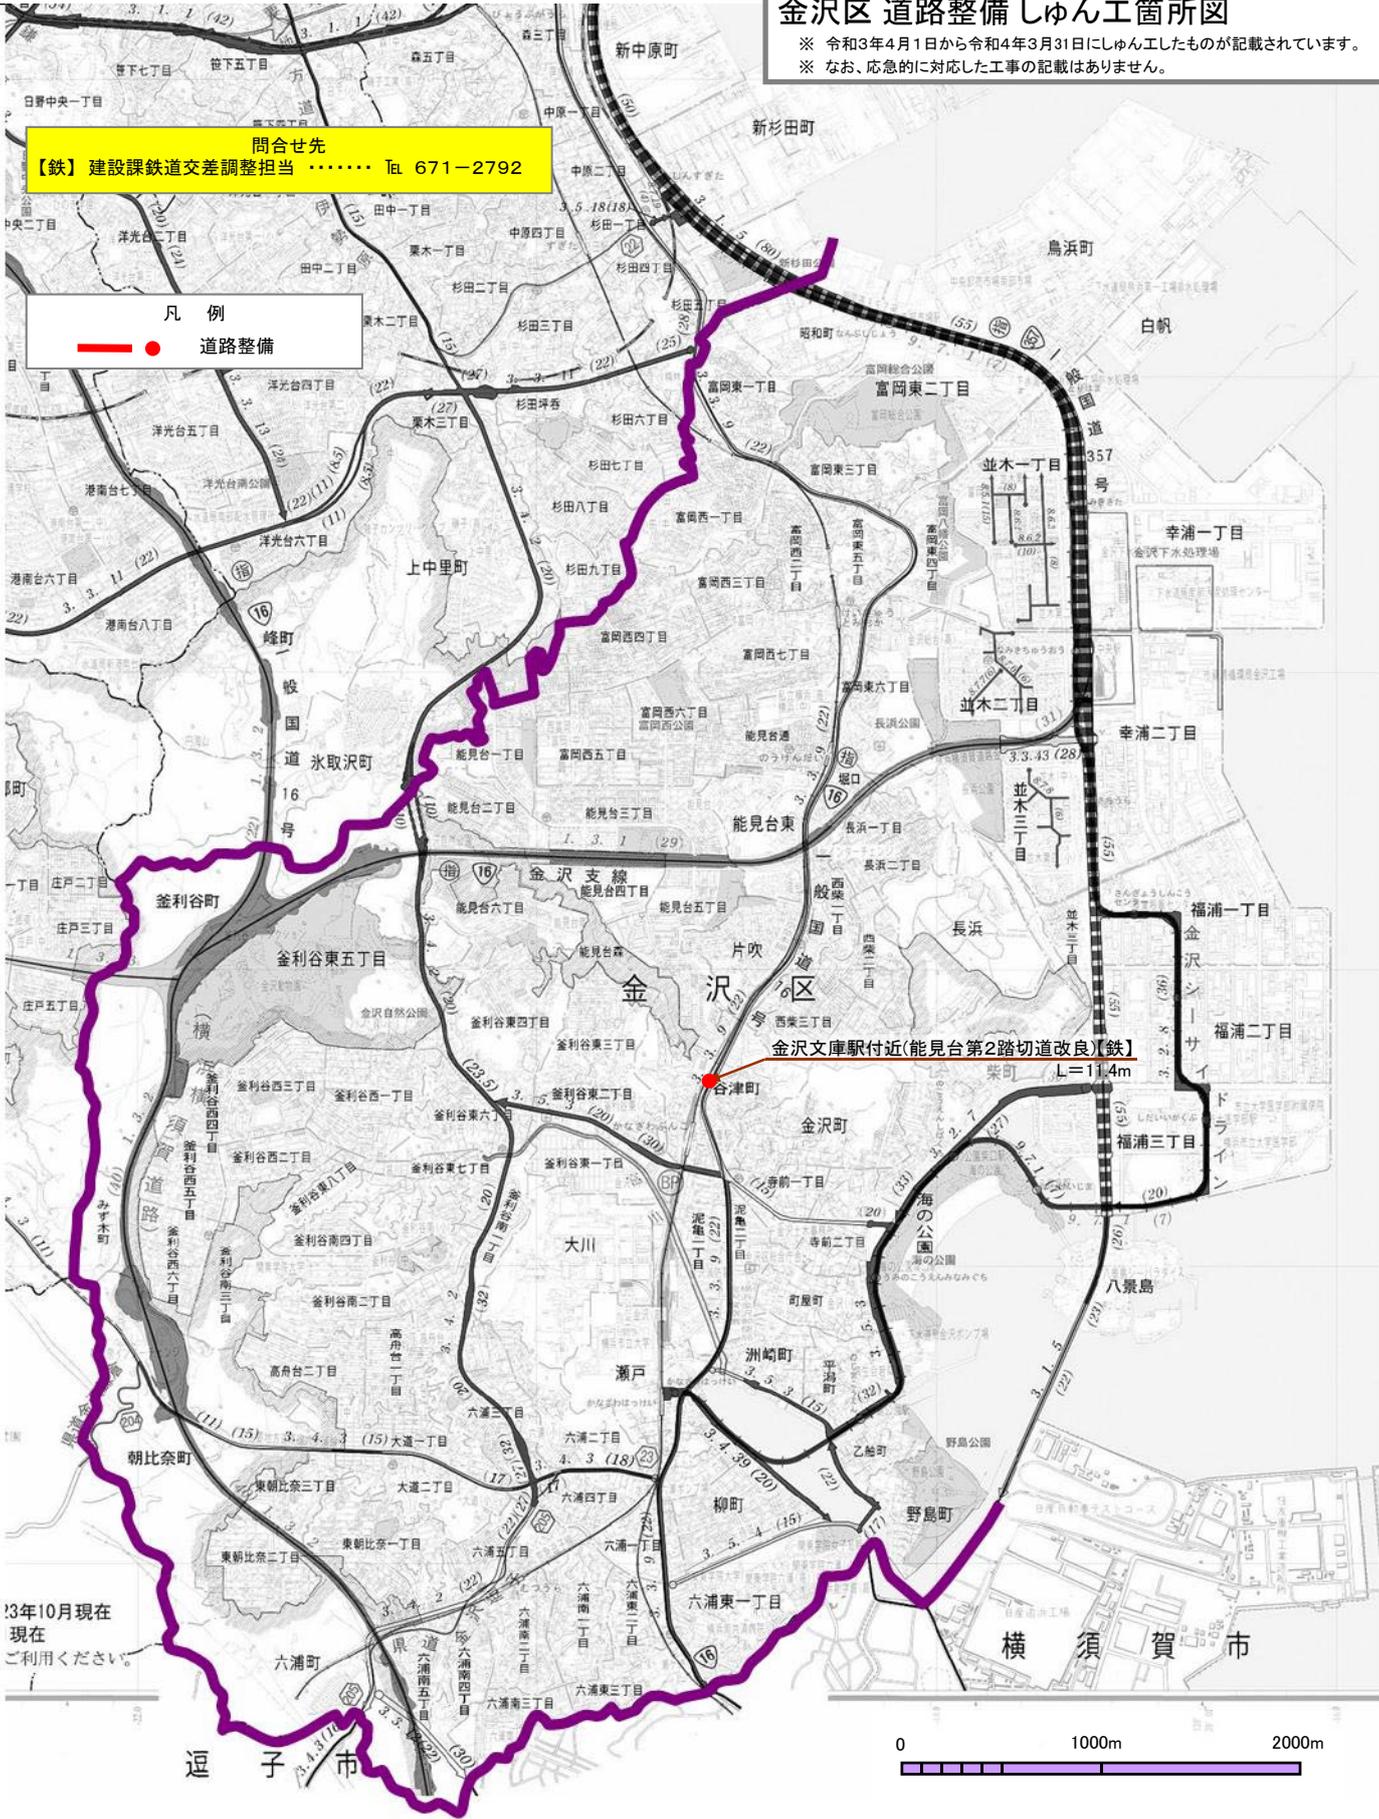

13年10月現在
現在
ご利用ください。

