


**平成20年度 横浜市青葉土木事務所発注工事
青葉区 道路整備 竣工箇所図**

※ 平成20年4月より平成21年3月31日に竣工したものが記載されています。
※ なお、応急に対応した工事の記載はありません。

問合せ先

【土】青葉土木事務所 …… Tel 971-2300

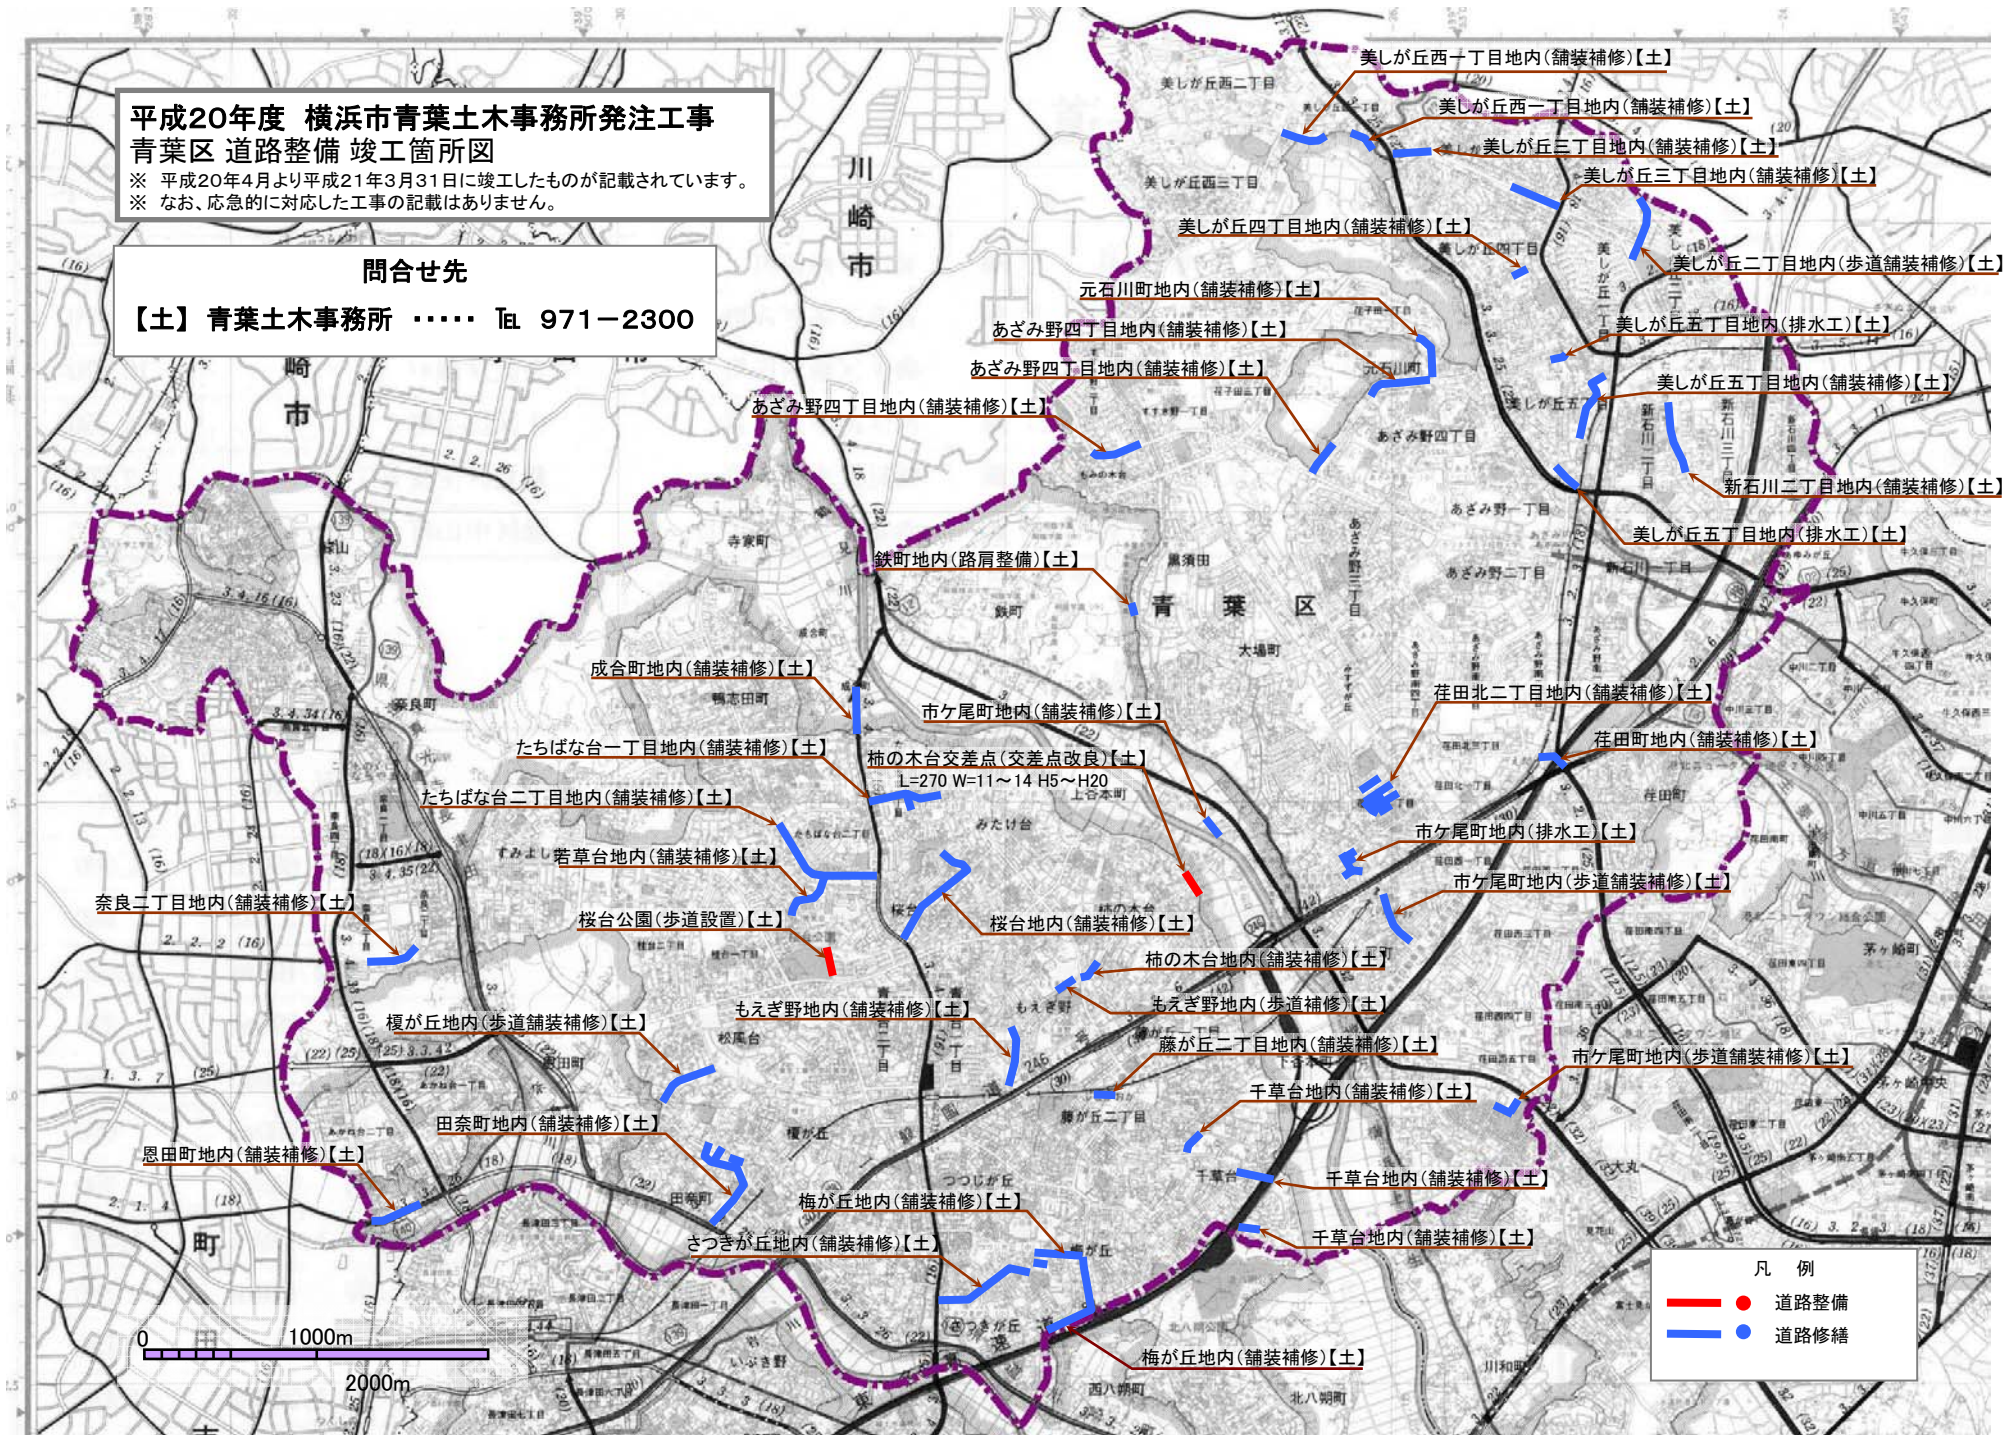

凡例

- 道路整備
- 道路修繕