


平成20年度 横浜市南土木事務所発注工事 南区 道路整備 竣工箇所図

平成20年4月より平成21年3月31日に竣工したものが記載されています。
なお、応急に対応した工事の記載はありません。

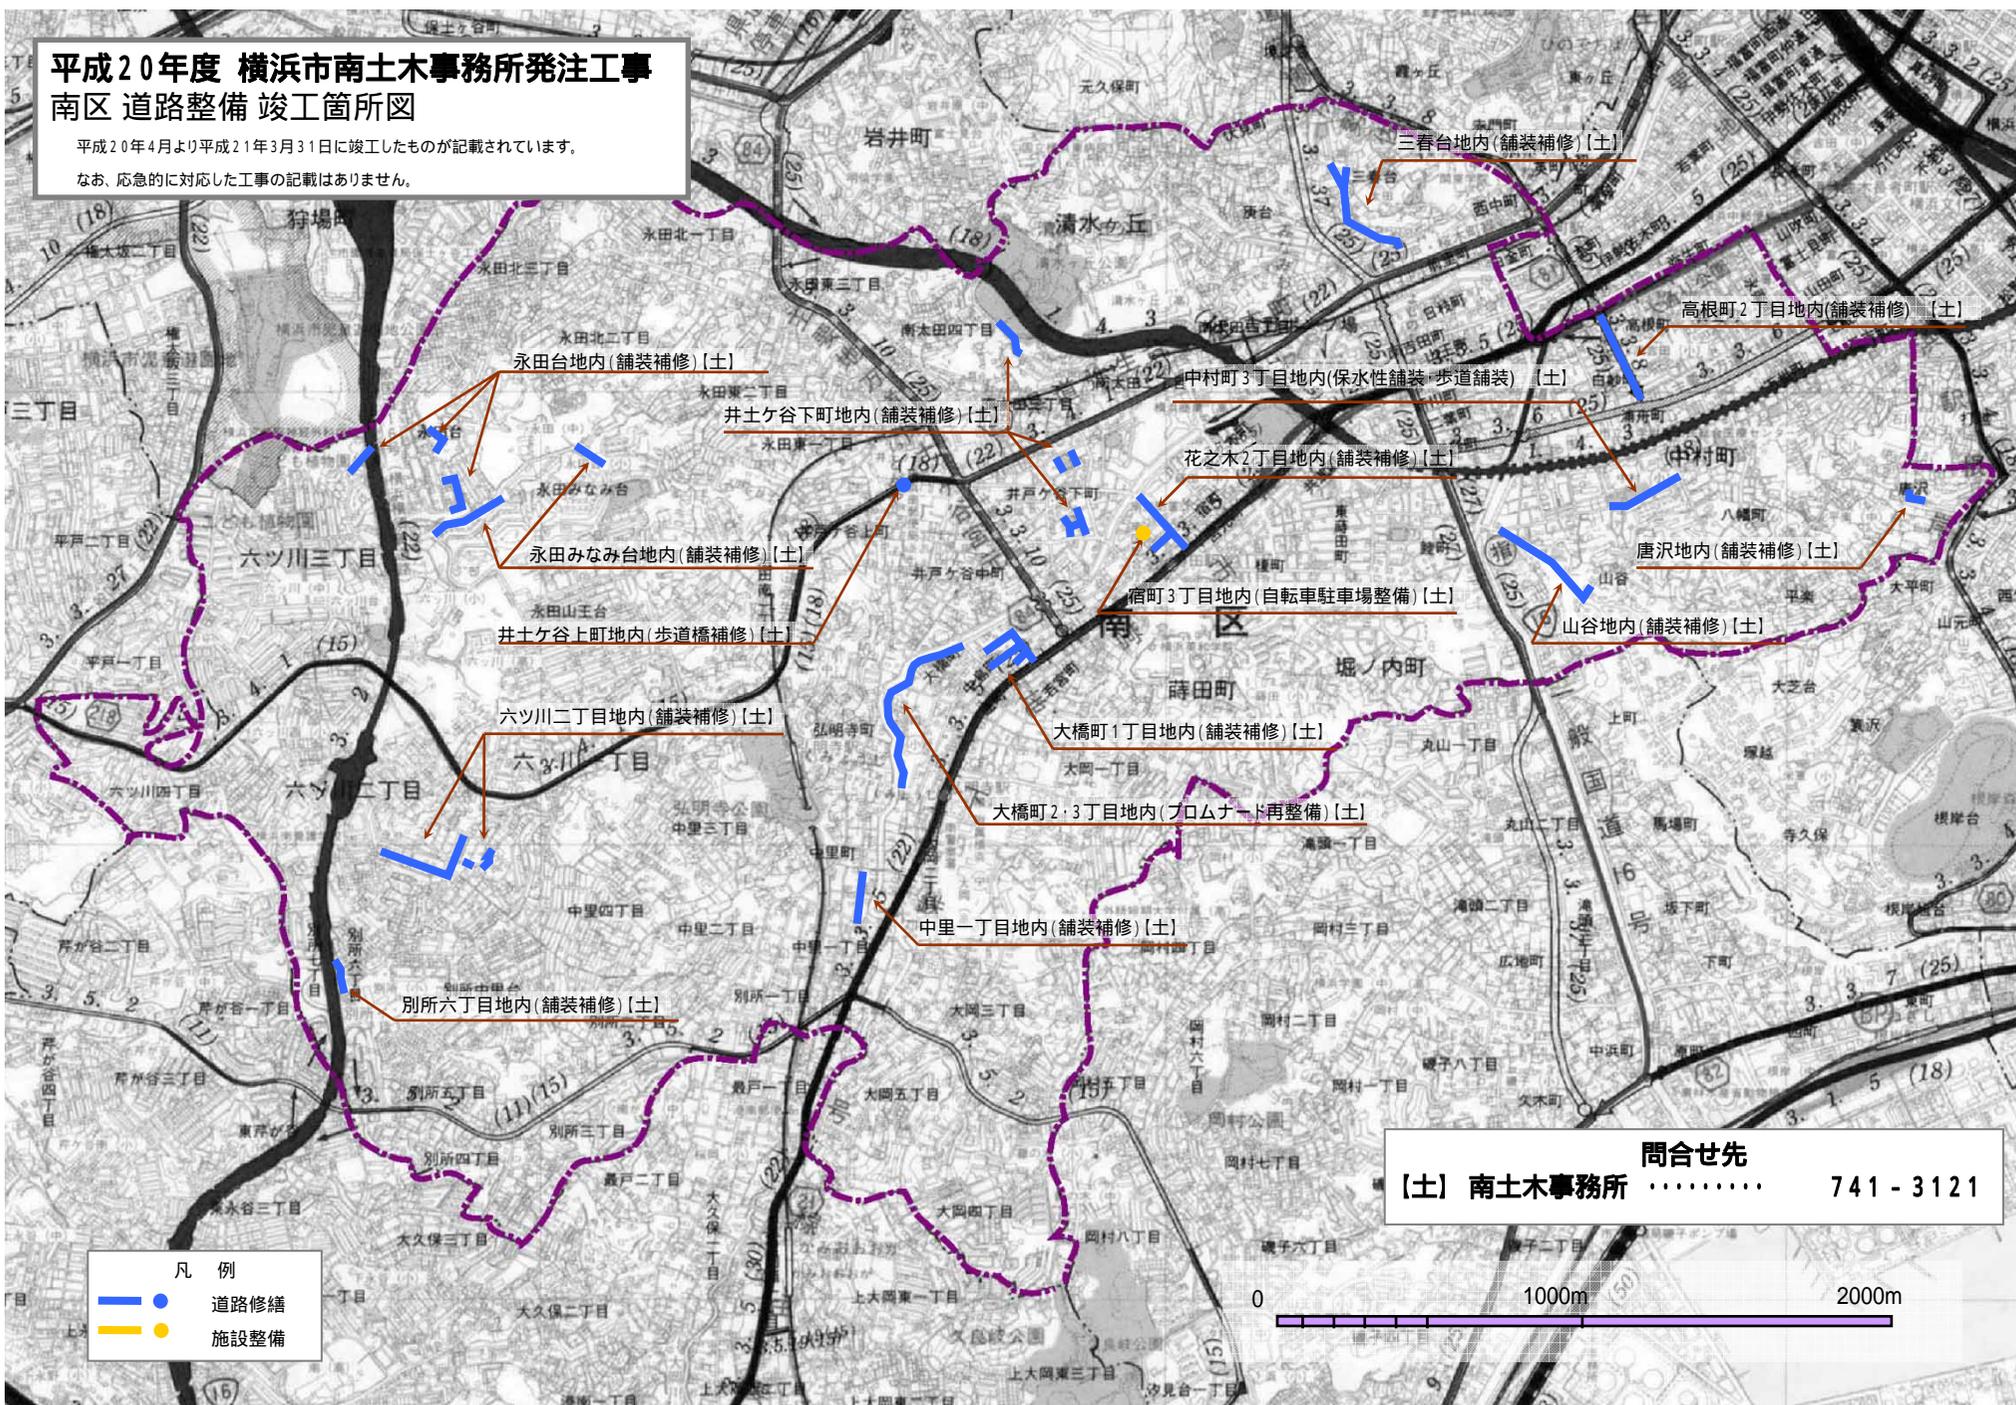

問合せ先
【土】南土木事務所 …………… 741-3121

- 凡 例
- 道路修繕
 - 施設整備

