
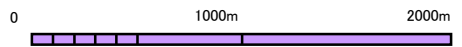


平成27年度 横浜市中土木事務所所管 中区 道路整備しゅん工箇所図

※ 平成27年4月1日から平成28年3月31日にしゅん工したものが記載されています。
※ なお、応急に対応した工事の記載はありません。

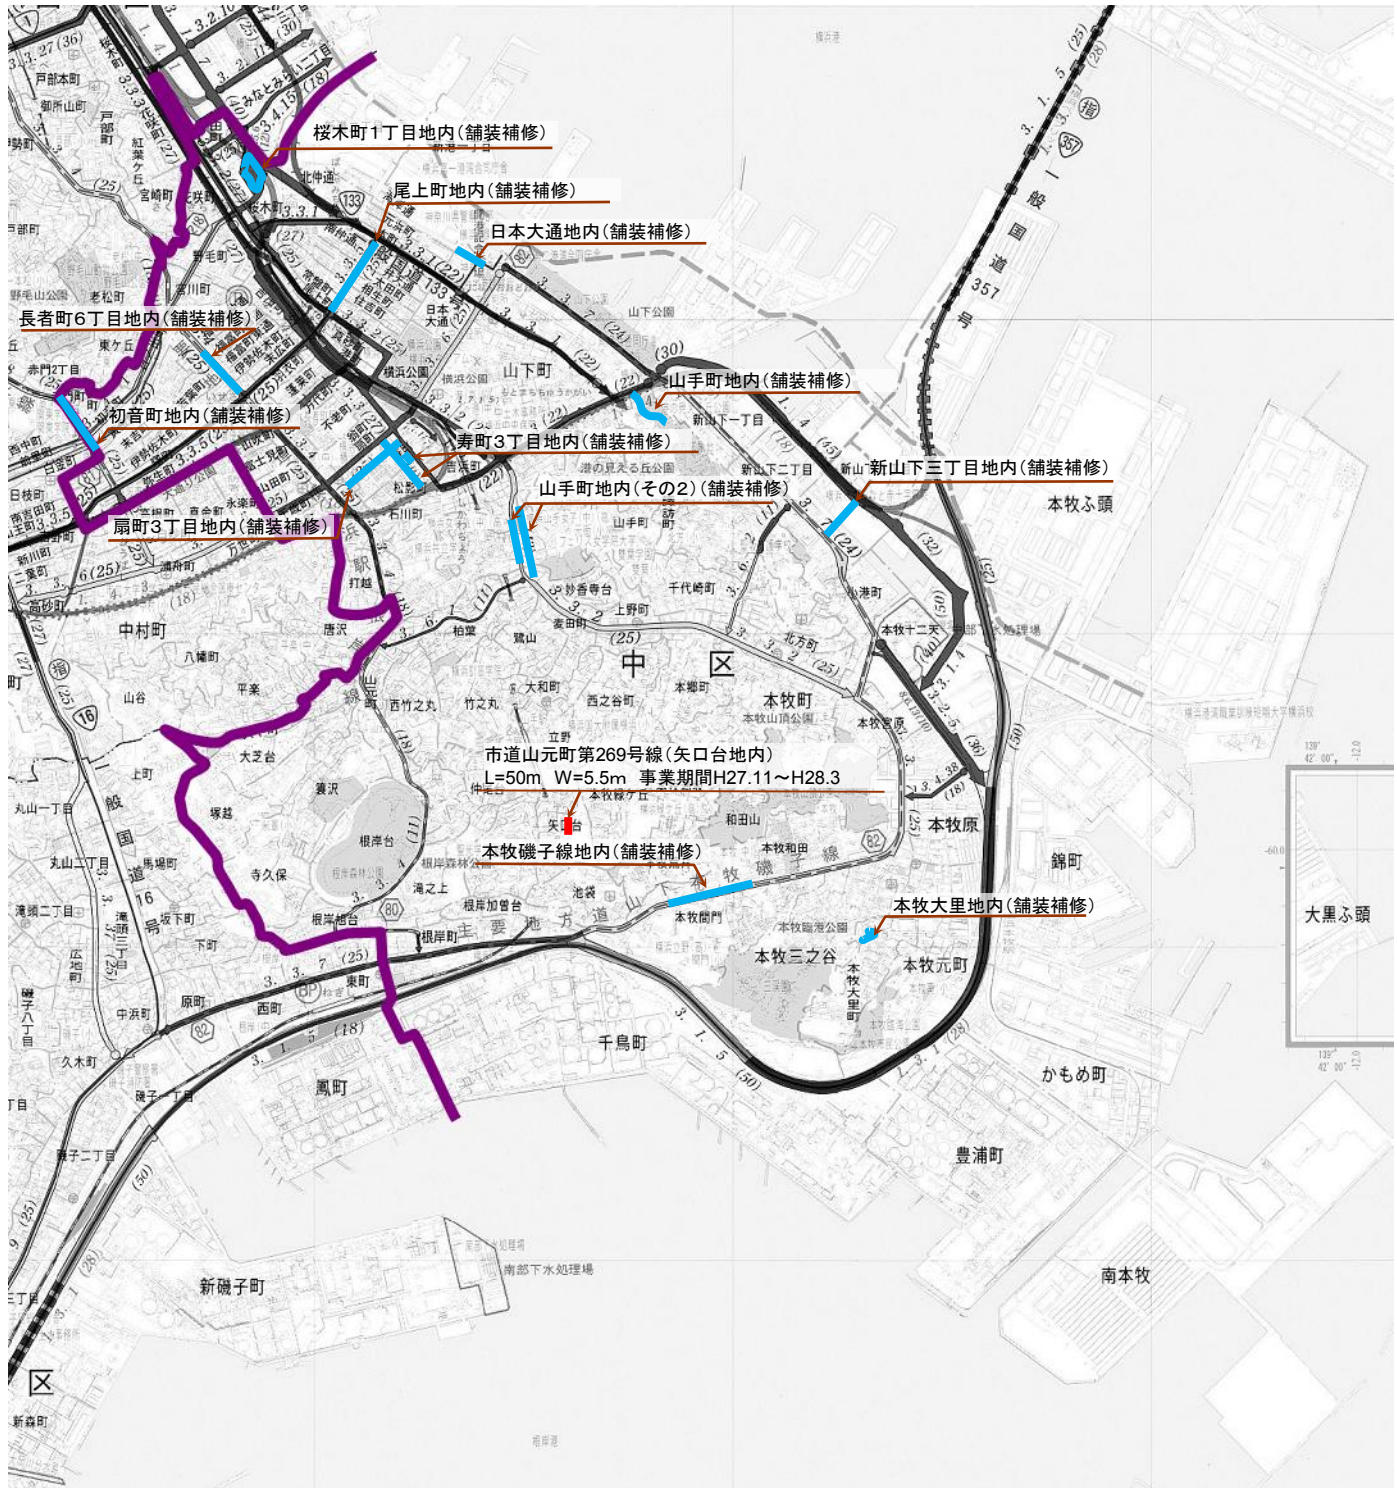

問合せ先
中土木事務所 TEL 641-7681

凡 例	
—	道路整備
—	道路修繕
—	施設整備