


**平成27年度 横浜市青葉土木事務所所管  
青葉区 道路整備 予定箇所図**

※ 平成27年4月1日から平成28年3月31日にしゅん工したものが記載されています。  
※ なお、応急に対応した工事の記載はありません。

問合せ先  
青葉土木事務所 ..... Tel 971-2300

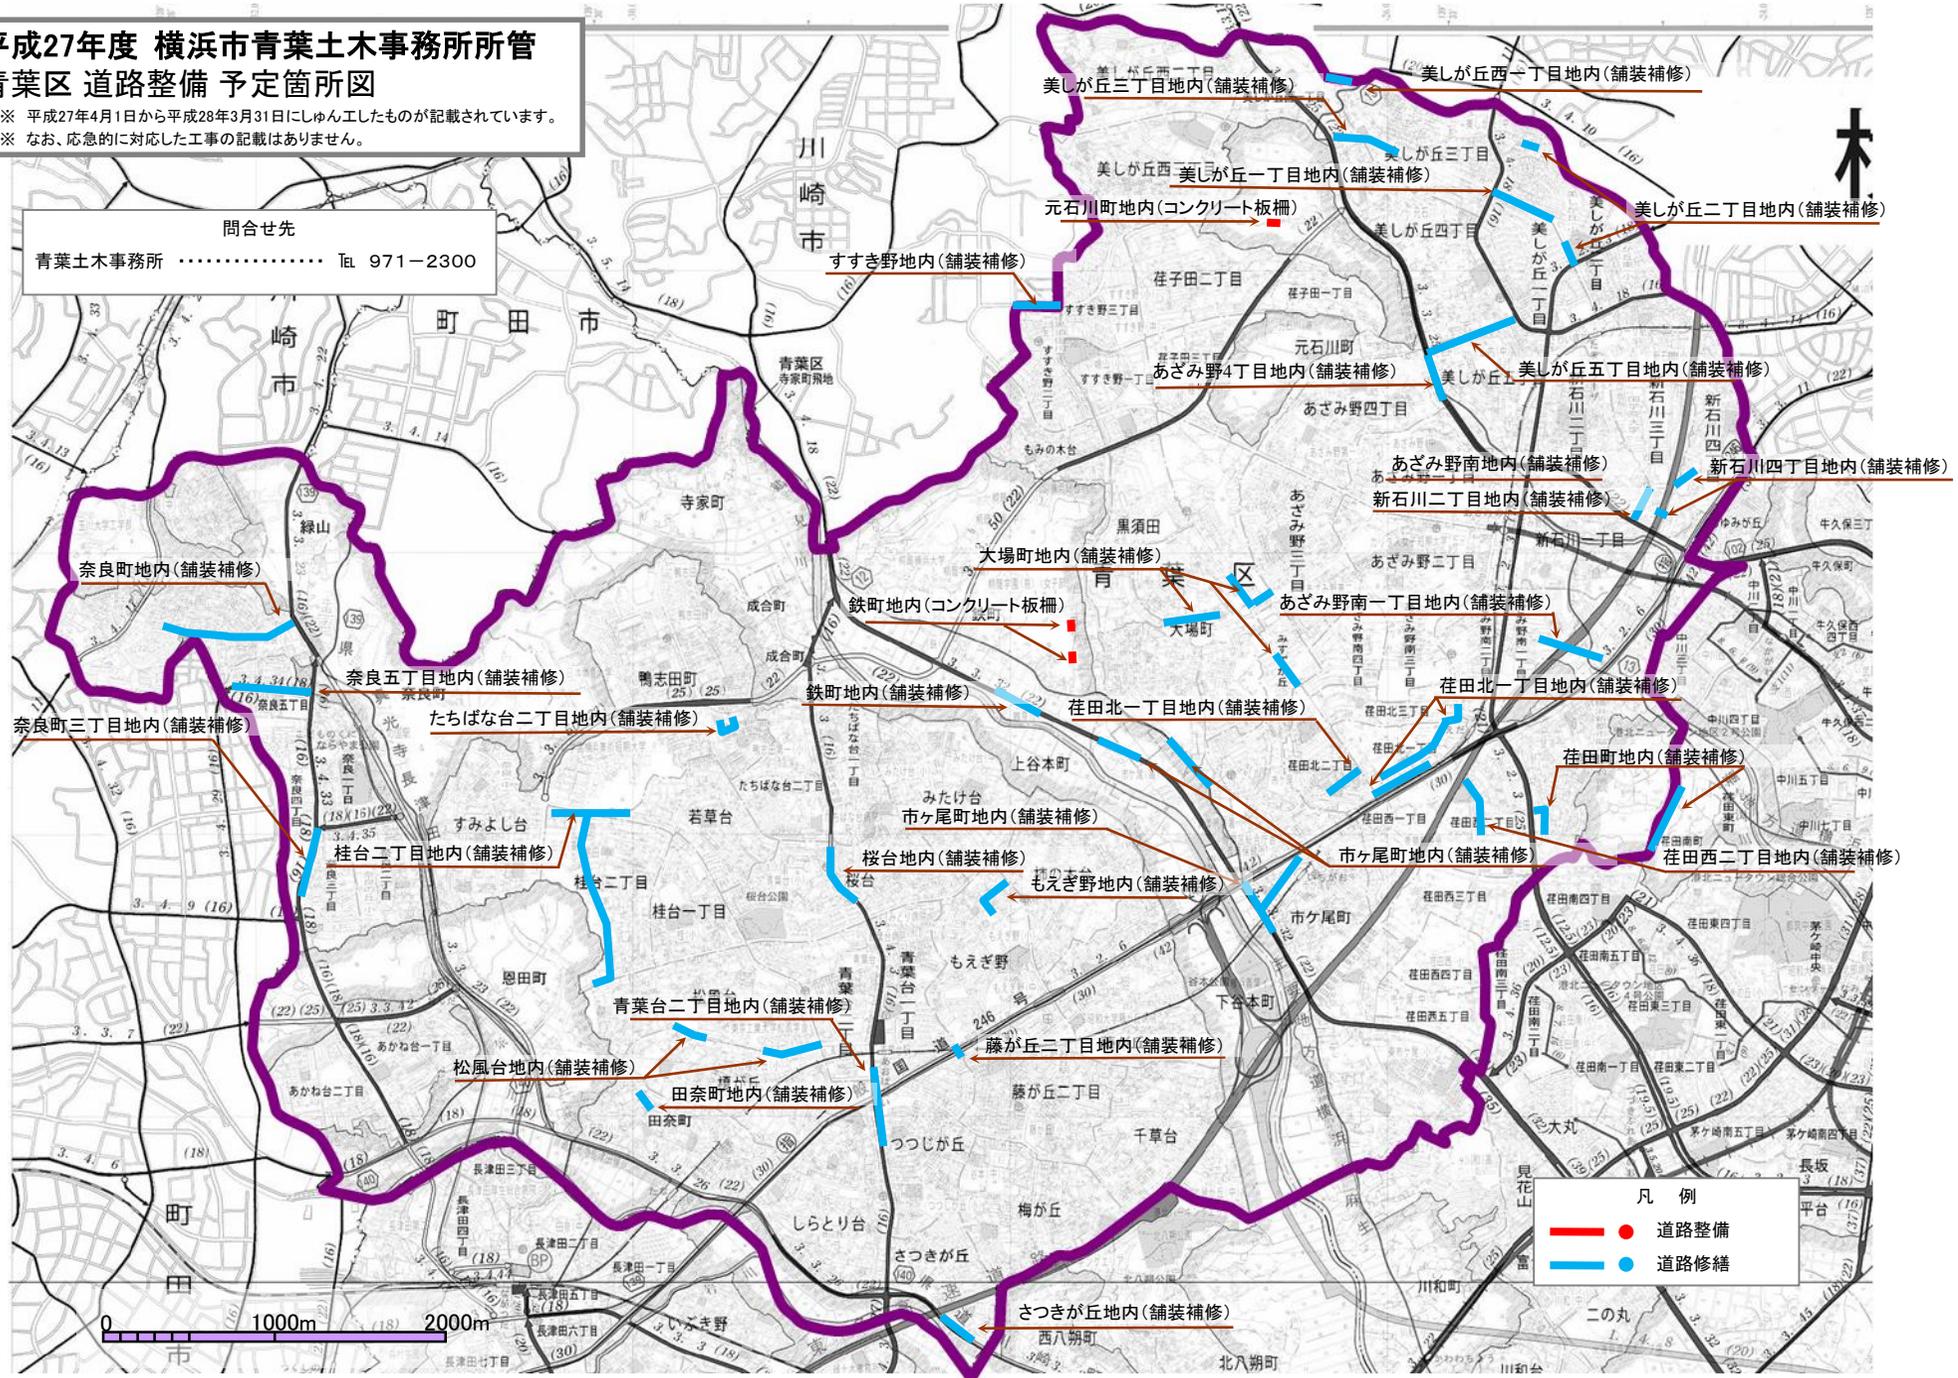

凡例

<span style="color: red;">—●—</span>	道路整備
<span style="color: blue;">—●—</span>	道路修繕

奈良町地内(舗装補修)

奈良五丁目地内(舗装補修)

奈良町三丁目地内(舗装補修)

たちばな台二丁目地内(舗装補修)

桂台二丁目地内(舗装補修)

青葉台二丁目地内(舗装補修)

松風台地内(舗装補修)

田奈町地内(舗装補修)

桜台地内(舗装補修)

もえぎ野地内(舗装補修)

藤が丘二丁目地内(舗装補修)

さつきが丘地内(舗装補修)

鉄町地内(舗装補修)

大場町地内(舗装補修)

大場町地内(舗装補修)

すすき野地内(舗装補修)

美しが丘三丁目地内(舗装補修)

美しが丘西一丁目地内(舗装補修)

美しが丘西 美しが丘一丁目地内(舗装補修)

元石川町地内(コンクリート板柵)

あざみ野四丁目地内(舗装補修)

あざみ野南地内(舗装補修)

新石川二丁目地内(舗装補修)

あざみ野南一丁目地内(舗装補修)

荏田北一丁目地内(舗装補修)

荏田町地内(舗装補修)

市ヶ尾町地内(舗装補修)

新石川四丁目地内(舗装補修)

新石川二丁目地内(舗装補修)

荏田北一丁目地内(舗装補修)

荏田西二丁目地内(舗装補修)