


# 大場第2

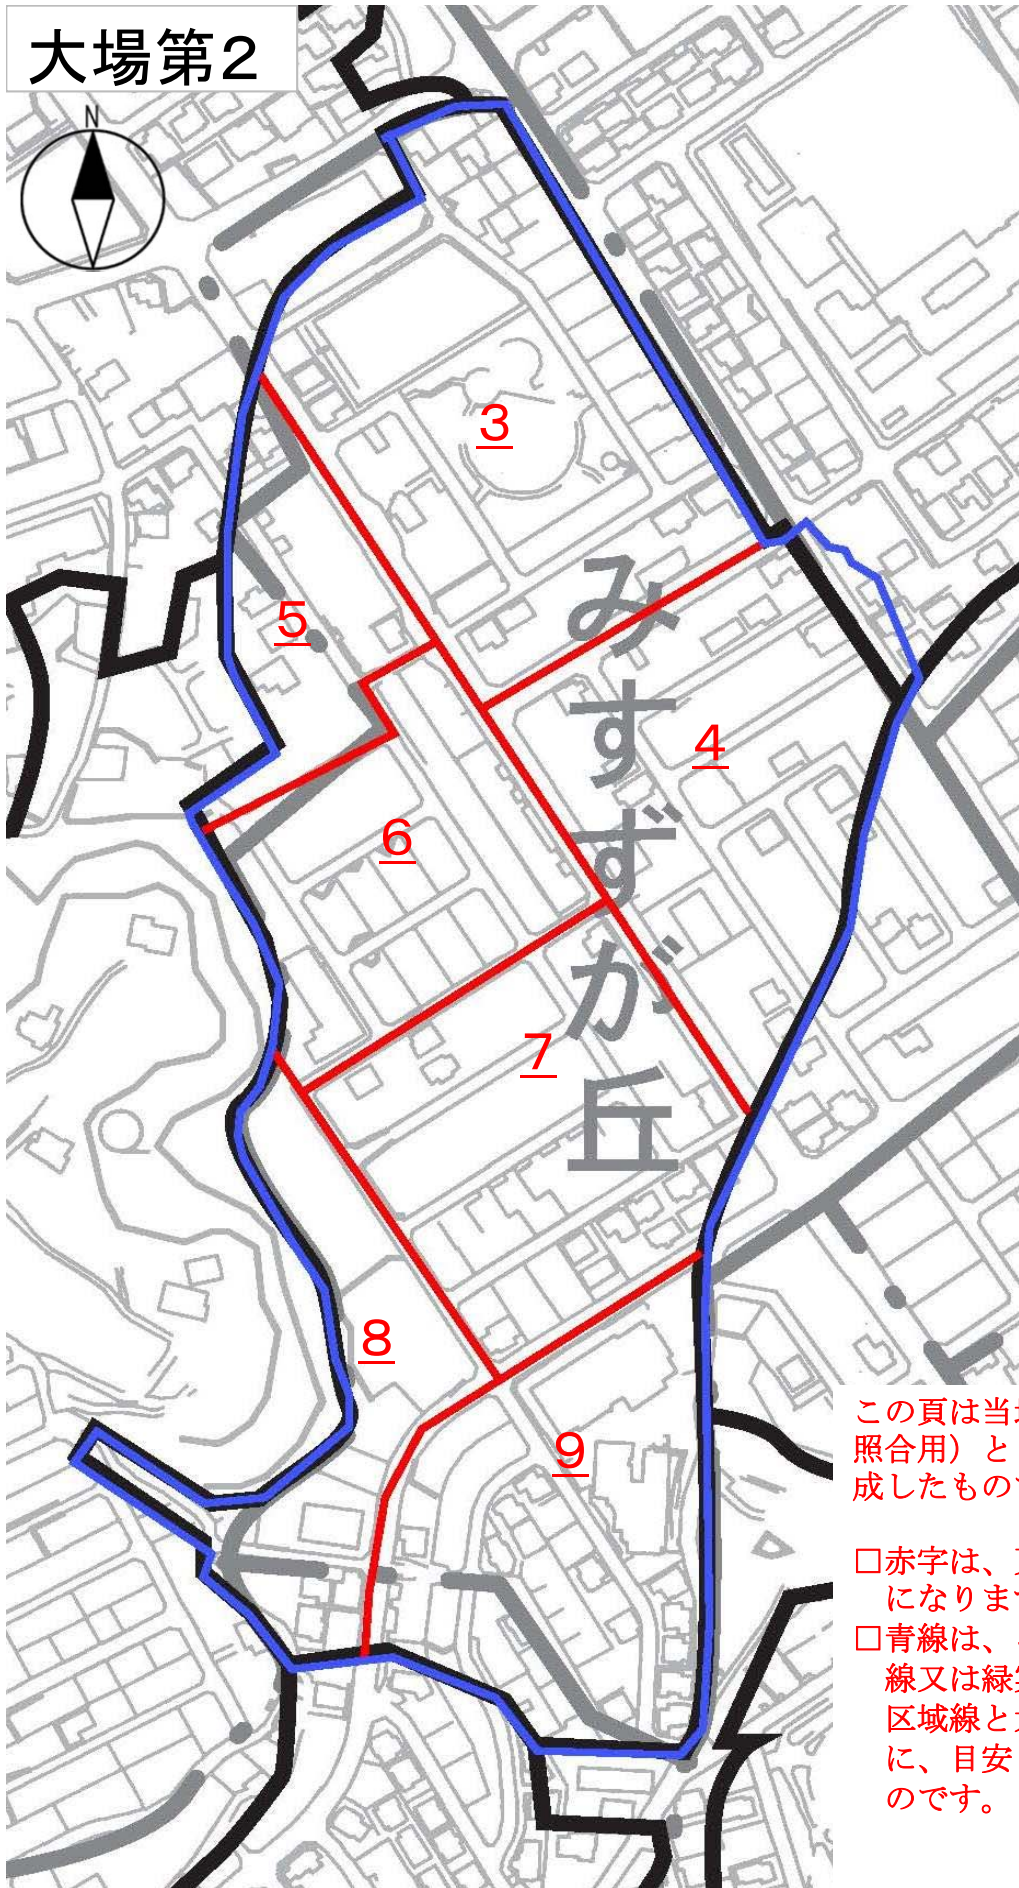

この頁は当地区の索引図（頁照合用）として本市職員が作成したものです。

□赤字は、頁（ページ）番号になります。

□青線は、この索引図の黒実線又は緑実線が区画整理の区域線と大きく異なる場合に、目安として明示したものです。

地番区域		番号		縮尺		精度区分		座標系番号 又は記号		作製年月日	平成	年	月	日
------	--	----	--	----	--	------	--	---------------	--	-------	----	---	---	---




## 大場第二地区画地出来形確認測量原図

### 図面番号表



図面番号	町名	地番									
No. 1	みすずが丘	8- 1	8- 2	8- 3	8- 4	8- 5	8- 6	8- 7	8- 8	8- 9	8-10
		8-11	8-12	8-13	8-14	8-15					
		9- 1									
		10- 1	10- 2	10- 3	10- 4	10- 5					
		11- 1	11- 2	11- 3	11- 4	11- 5	11- 6	11- 7	11- 8	11- 9	11-10
		11-11	11-12								
		12- 1	12- 2	12- 3	12- 4	12- 5	12- 6	12- 7	12- 8	12- 9	12-10
		12-11	12-12	12-13							
No. 2	みすずが丘	2- 2	2- 3	2- 4	2- 5	2- 6	2- 7	2- 8	2- 9	2-10	2-11
		2-12	2-13	2-14	2-15	2-16	2-17	2-18	2-19	2-20	2-21
		2-22	2-23	2-24	2-25	2-26	2-27	2-28			
		3- 2									
		4- 2									
		5- 2	5- 3	5- 4	5- 5	5- 6	5- 7	5- 8	5- 9	5-10	5-11
		5-12	5-13	5-14	5-15	5-16	5-17	5-18	5-19	5-20	5-21
		5-22	5-23								
		6- 1	6- 2	6- 3	6- 4	6- 5	6- 6	6- 7	6- 8	6- 9	6-10
		6-11	6-12	6-13	6-14	6-15	6-16	6-17	6-18	6-19	6-20
		6-21	6-22	6-23	6-24	6-25					
		7- 1	7- 2	7- 3	7- 4	7- 5	7- 6	7- 7	7- 8	7- 9	7-10
		7-11	7-12	7-13	7-14	7-15	7-16	7-17	7-18	7-19	7-20
		7-21	7-22	7-23							
			あざみ野 三丁目	33-112							
No. 3	みすずが丘	13- 1	13- 2	13- 3	13- 4	13- 5	13- 6	13- 7	13- 8	13- 9	13-10
		13-11	13-12	13-13	13-14						
	大場町	384-19	384-20	384-21	384-22	384-23	384-24	384-25	384-26	384-27	384-28
		384-29	384-30	384-31							

図面番号	町名	地番									
No. 4	みすずが丘	14- 1	14- 2	14- 3	14- 4	14- 5	14- 6	14- 7	14- 8	14- 9	14-10
		14-11	14-12	14-13	14-14	14-15	14-16	14-17			
		15- 1	15- 2	15- 3	15- 4	15- 5	15- 6	15- 7	15- 8		
		16- 1	16- 2	16- 3	16- 4	16- 5	16- 6	16- 7	16- 8		
		17- 1	17- 2	17- 3	17- 4	17- 5	17- 6	17- 7	17- 8		
		26-14	26-15	26-16							
No. 5	みすずが丘	18- 1	18- 2	18- 3	18- 4	18- 5	18- 6	18- 7	18- 8	18- 9	18-10
		18-11	18-12	18-13	18-14						
		19- 1	19- 2	19- 3	19- 4	19- 5	19- 6	19- 7	19- 8	19- 9	19-10
		19-11	19-12	19-13							
		20- 1	20- 2	20- 3	20- 4	20- 5	20- 6	20- 7	20- 8	20- 9	20-10
		20-11	20-12	20-13	20-14	20-15					
		21- 1	21- 2	21- 3	21- 4	21- 5	21- 6	21- 7	21- 8	21- 9	
		22- 2	22- 3	22- 4	22- 5	22- 6	22- 7	22- 8	22- 9	22-10	22-11
22-12	22-13	22-14	22-15	22-16							
No. 6	みすずが丘	26- 1	26- 2	26- 3	26- 4	26- 5	26- 6	26- 7	26- 8	26- 9	26-10
		26-11	26-12	26-13							
No. 6	大場町 字衛門ヶ谷 市ヶ尾町	965- 3									
		1642-19	1642-20	1642-21	1642-22	1642-23	1642-24	1642-25	1642-26		
No. 7	みすずが丘	23- 1	23- 2								
		24									
		25- 1	25- 2	25- 3	25- 4	25- 5	25- 6	25- 7	25- 8	25- 9	25-10
No. 7	市ヶ尾町	1640-14	1640-15	1640-16	1640-17	1640-18	1640-19				




# 大場第二地区画地出来形確認測量原図

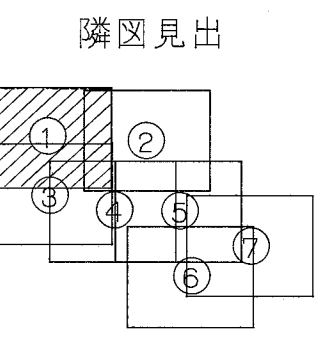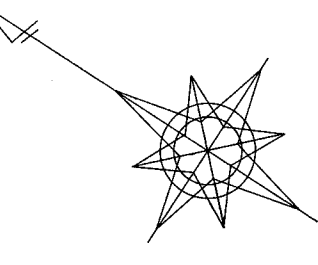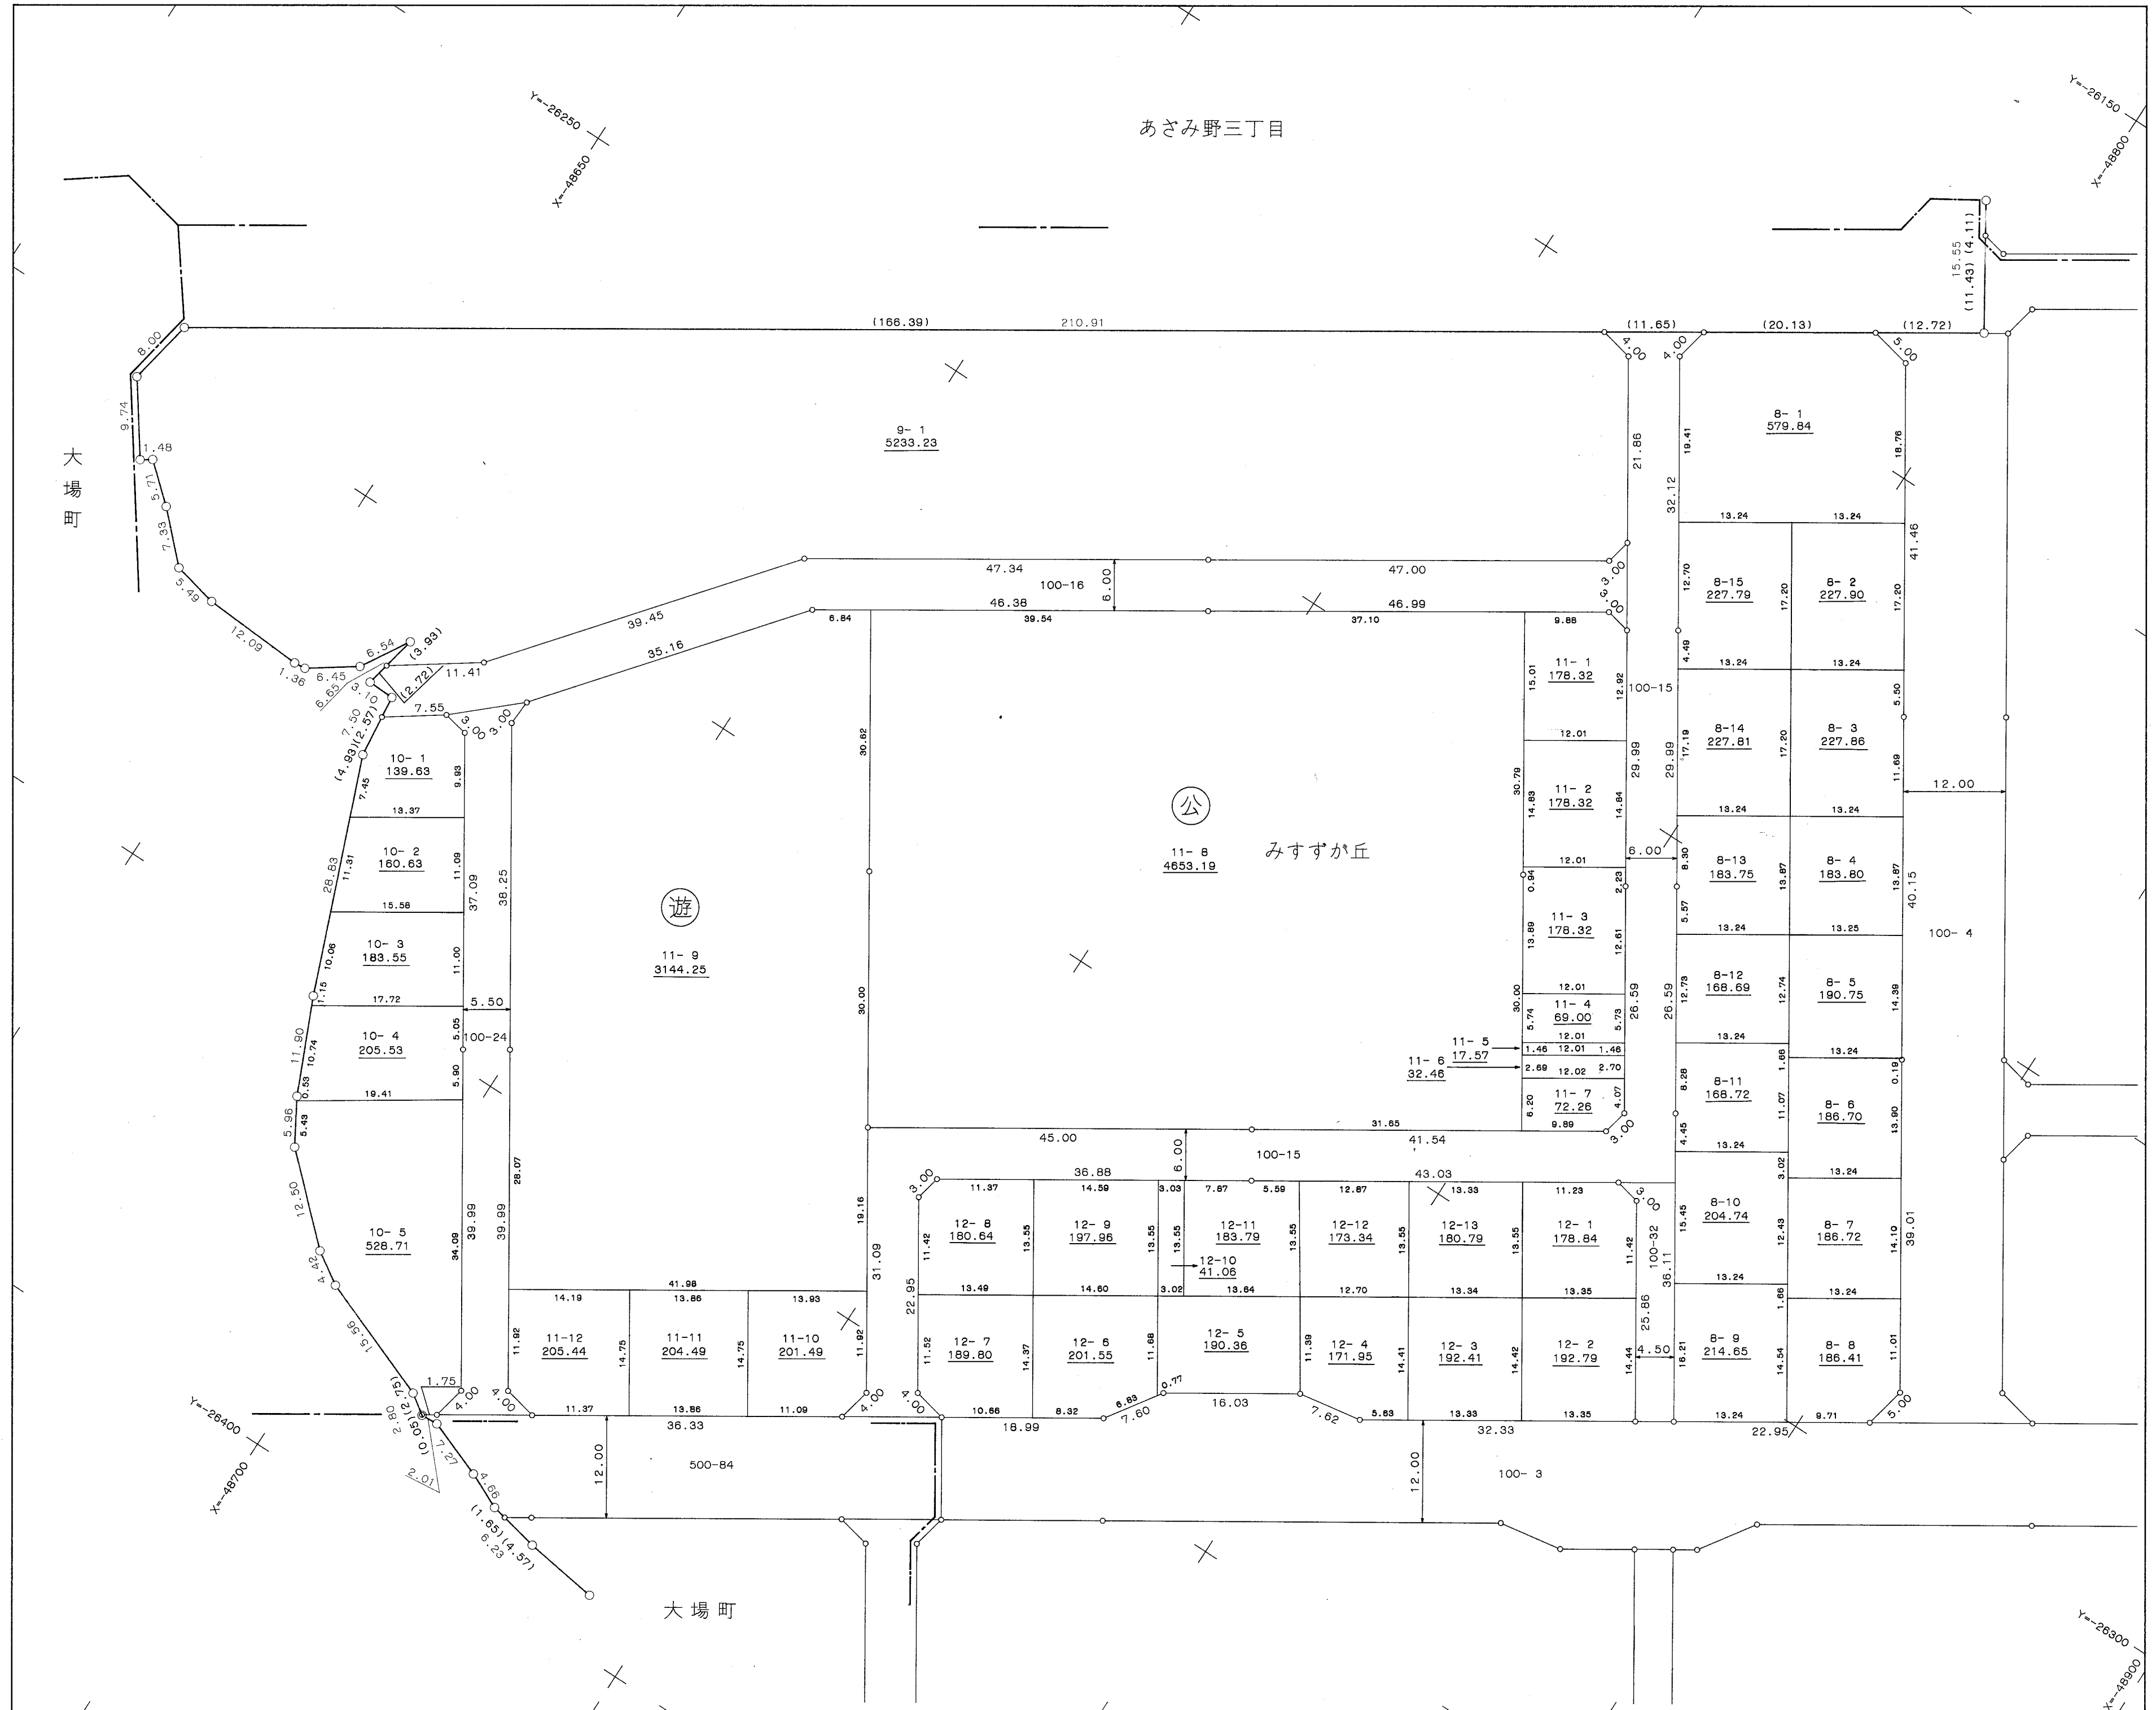

# 大場第二地区画地出来形確認測量原図

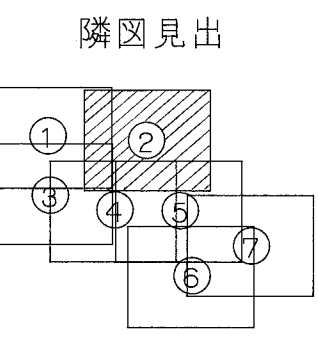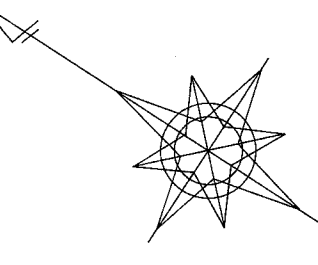

# 大場第二地区画地出来形確認測量原図

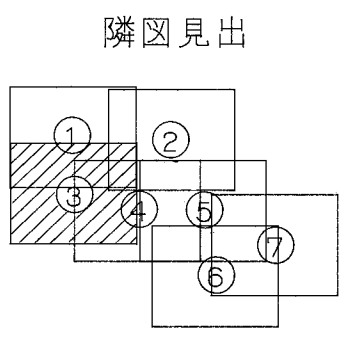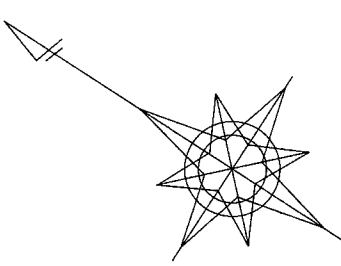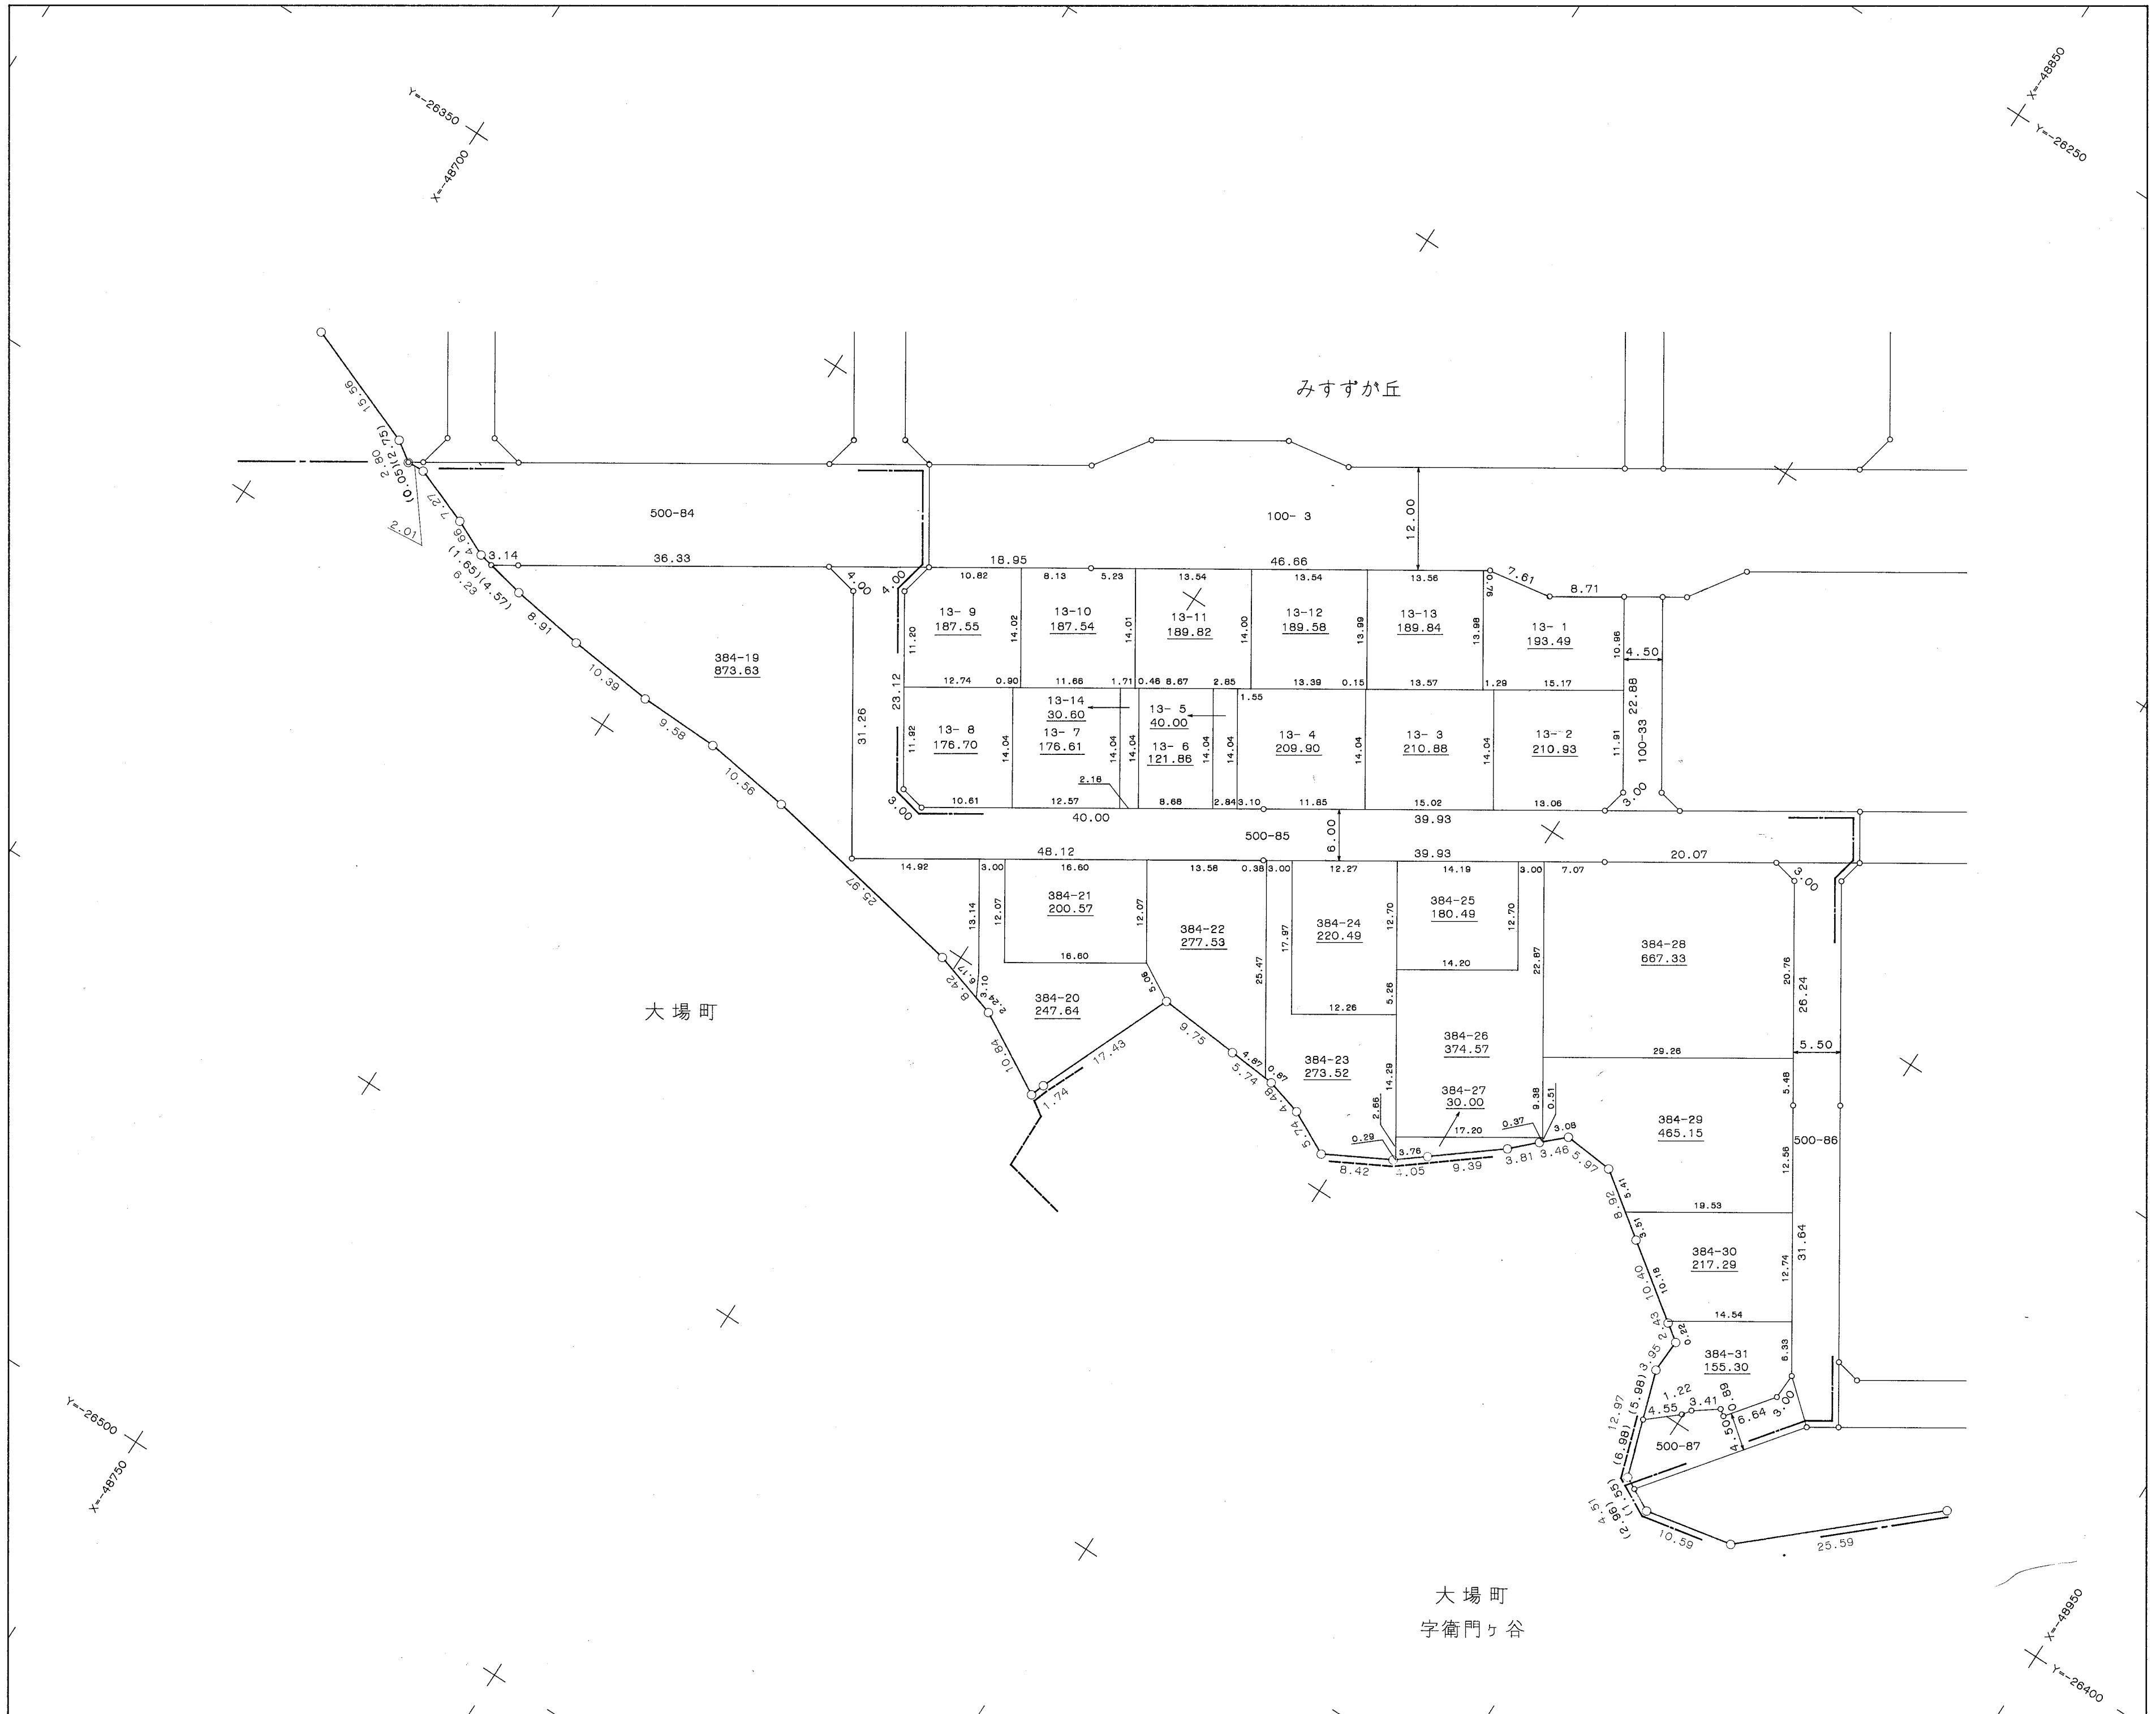


作業機関 株式会社地計社

計画機関 大場第二地区画整理組合

地番区域	横浜市 青葉区 みすずが丘	番号	4	縮尺	1/500	精度区分	座標系番号 又は記号	IX	作製年月日	平成 年 月 日
------	---------------	----	---	----	-------	------	---------------	----	-------	----------




# 大場第二地区画地出来形確認測量原図

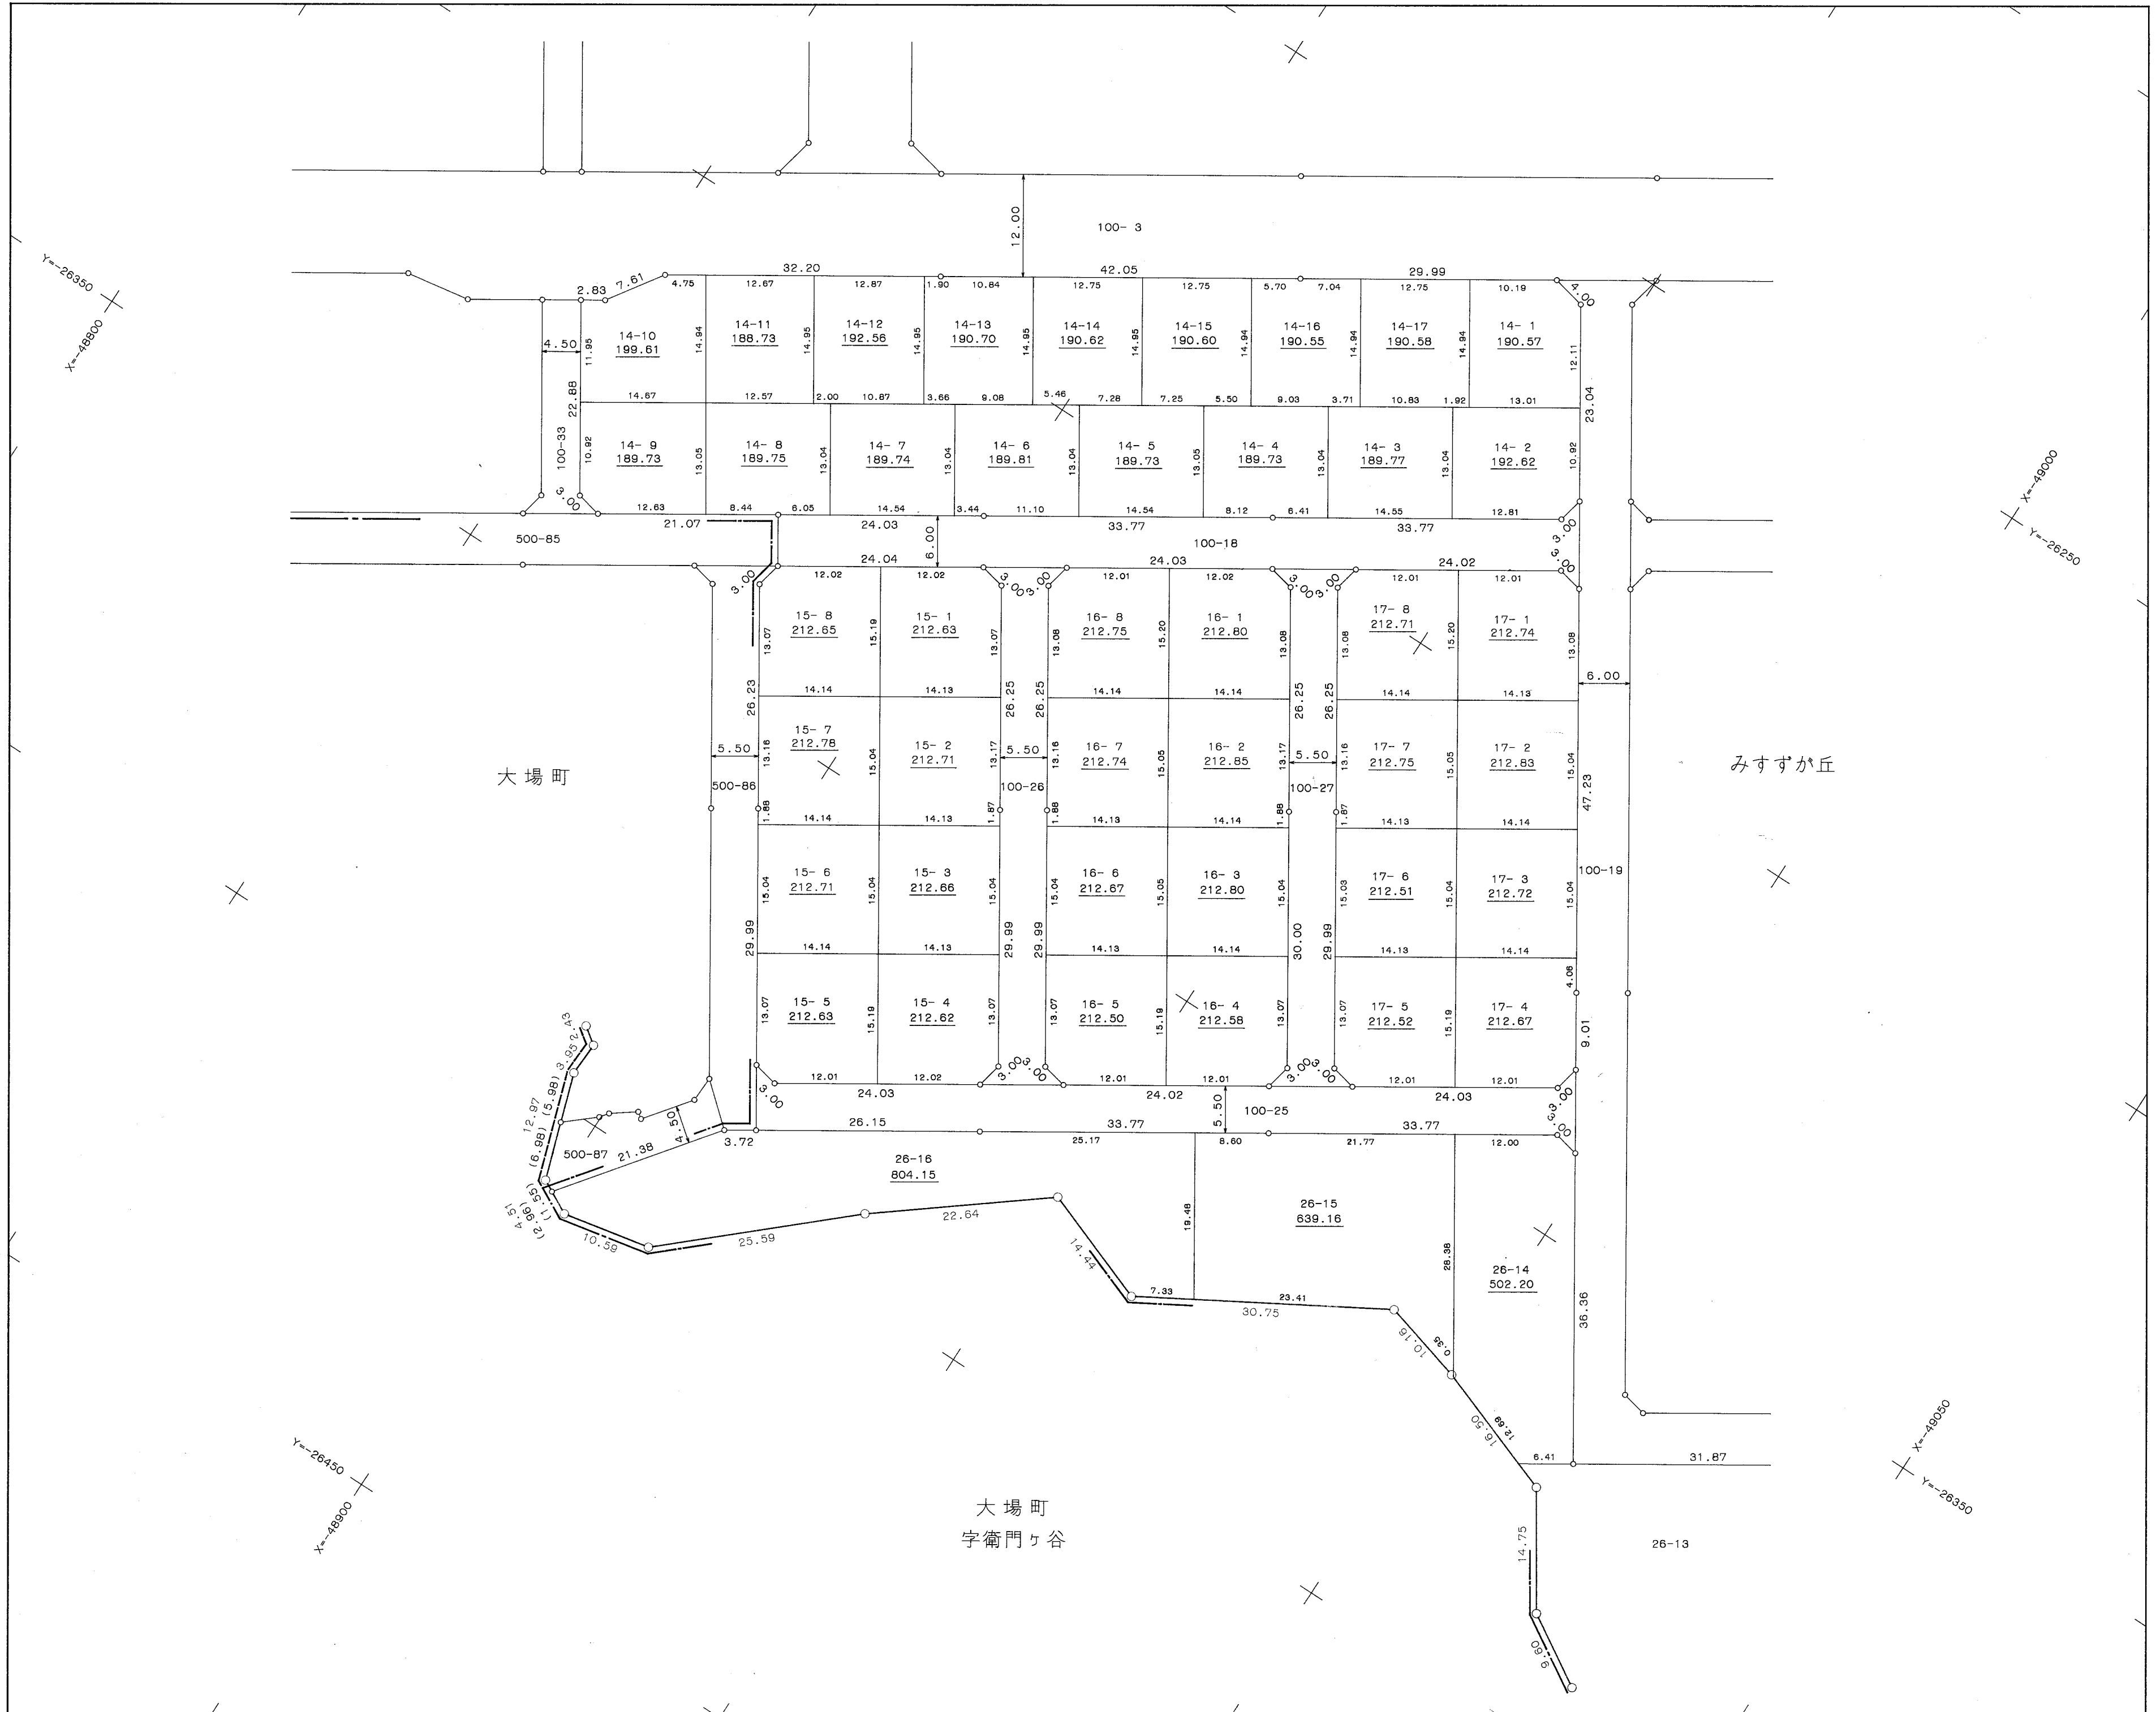

作業機関 株式会社地計社



計画機関 大場第二地区画整理組合

# 大場第二地区画地出来形確認測量原図

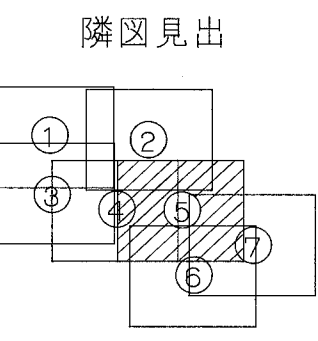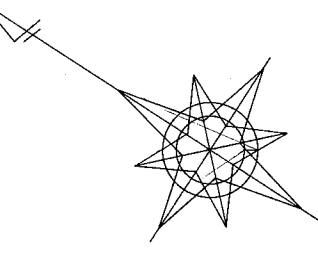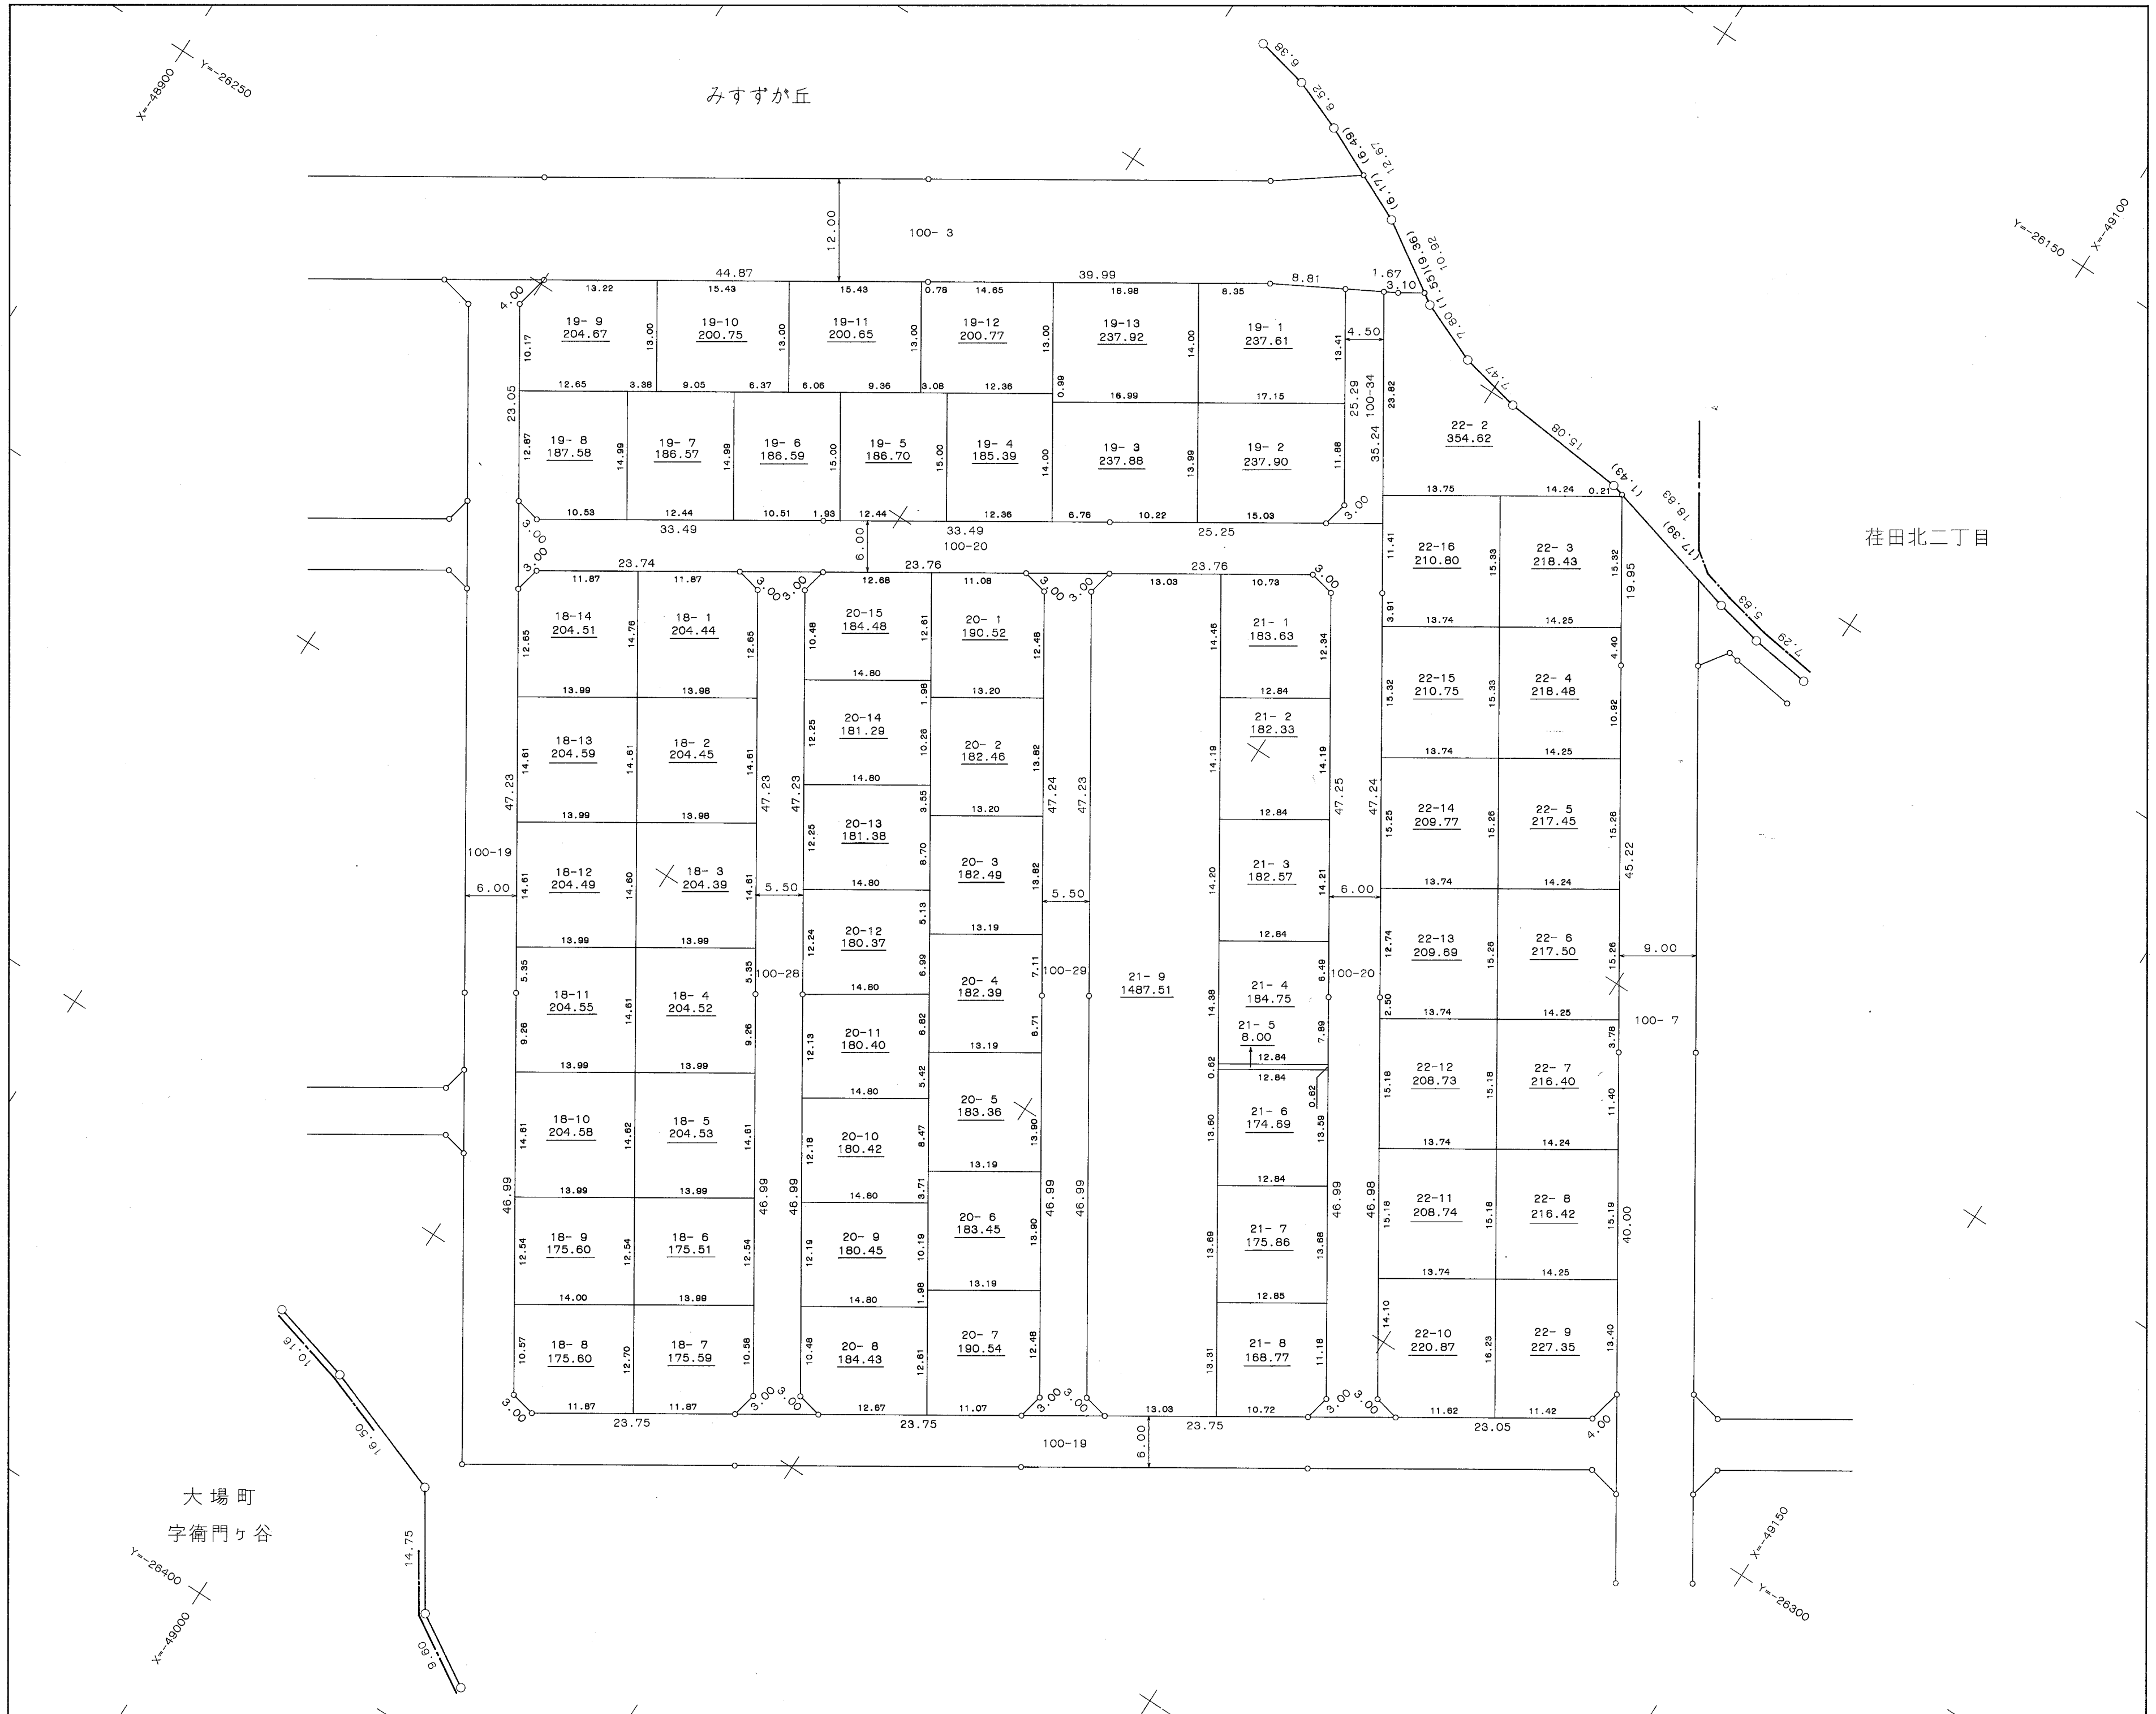

地番区域	横浜市 青葉区	みすずが丘 大場町,市ヶ尾町	番号	6	縮尺	1/500	精度区分		座標系番号 又は記号	IX	作製年月日	平成 年 月 日
------	---------	-------------------	----	---	----	-------	------	--	---------------	----	-------	----------

# 大場第二地区画地出来形確認測量原図

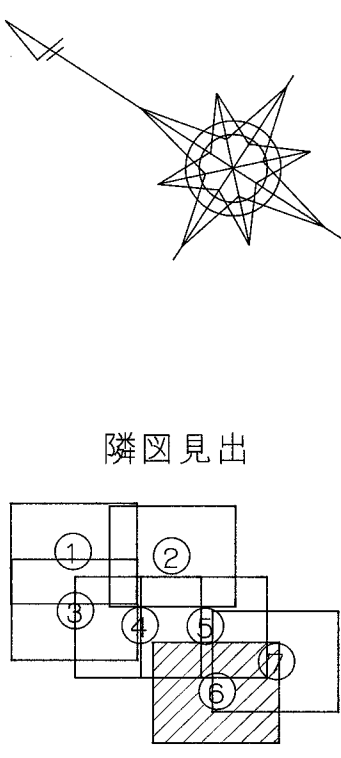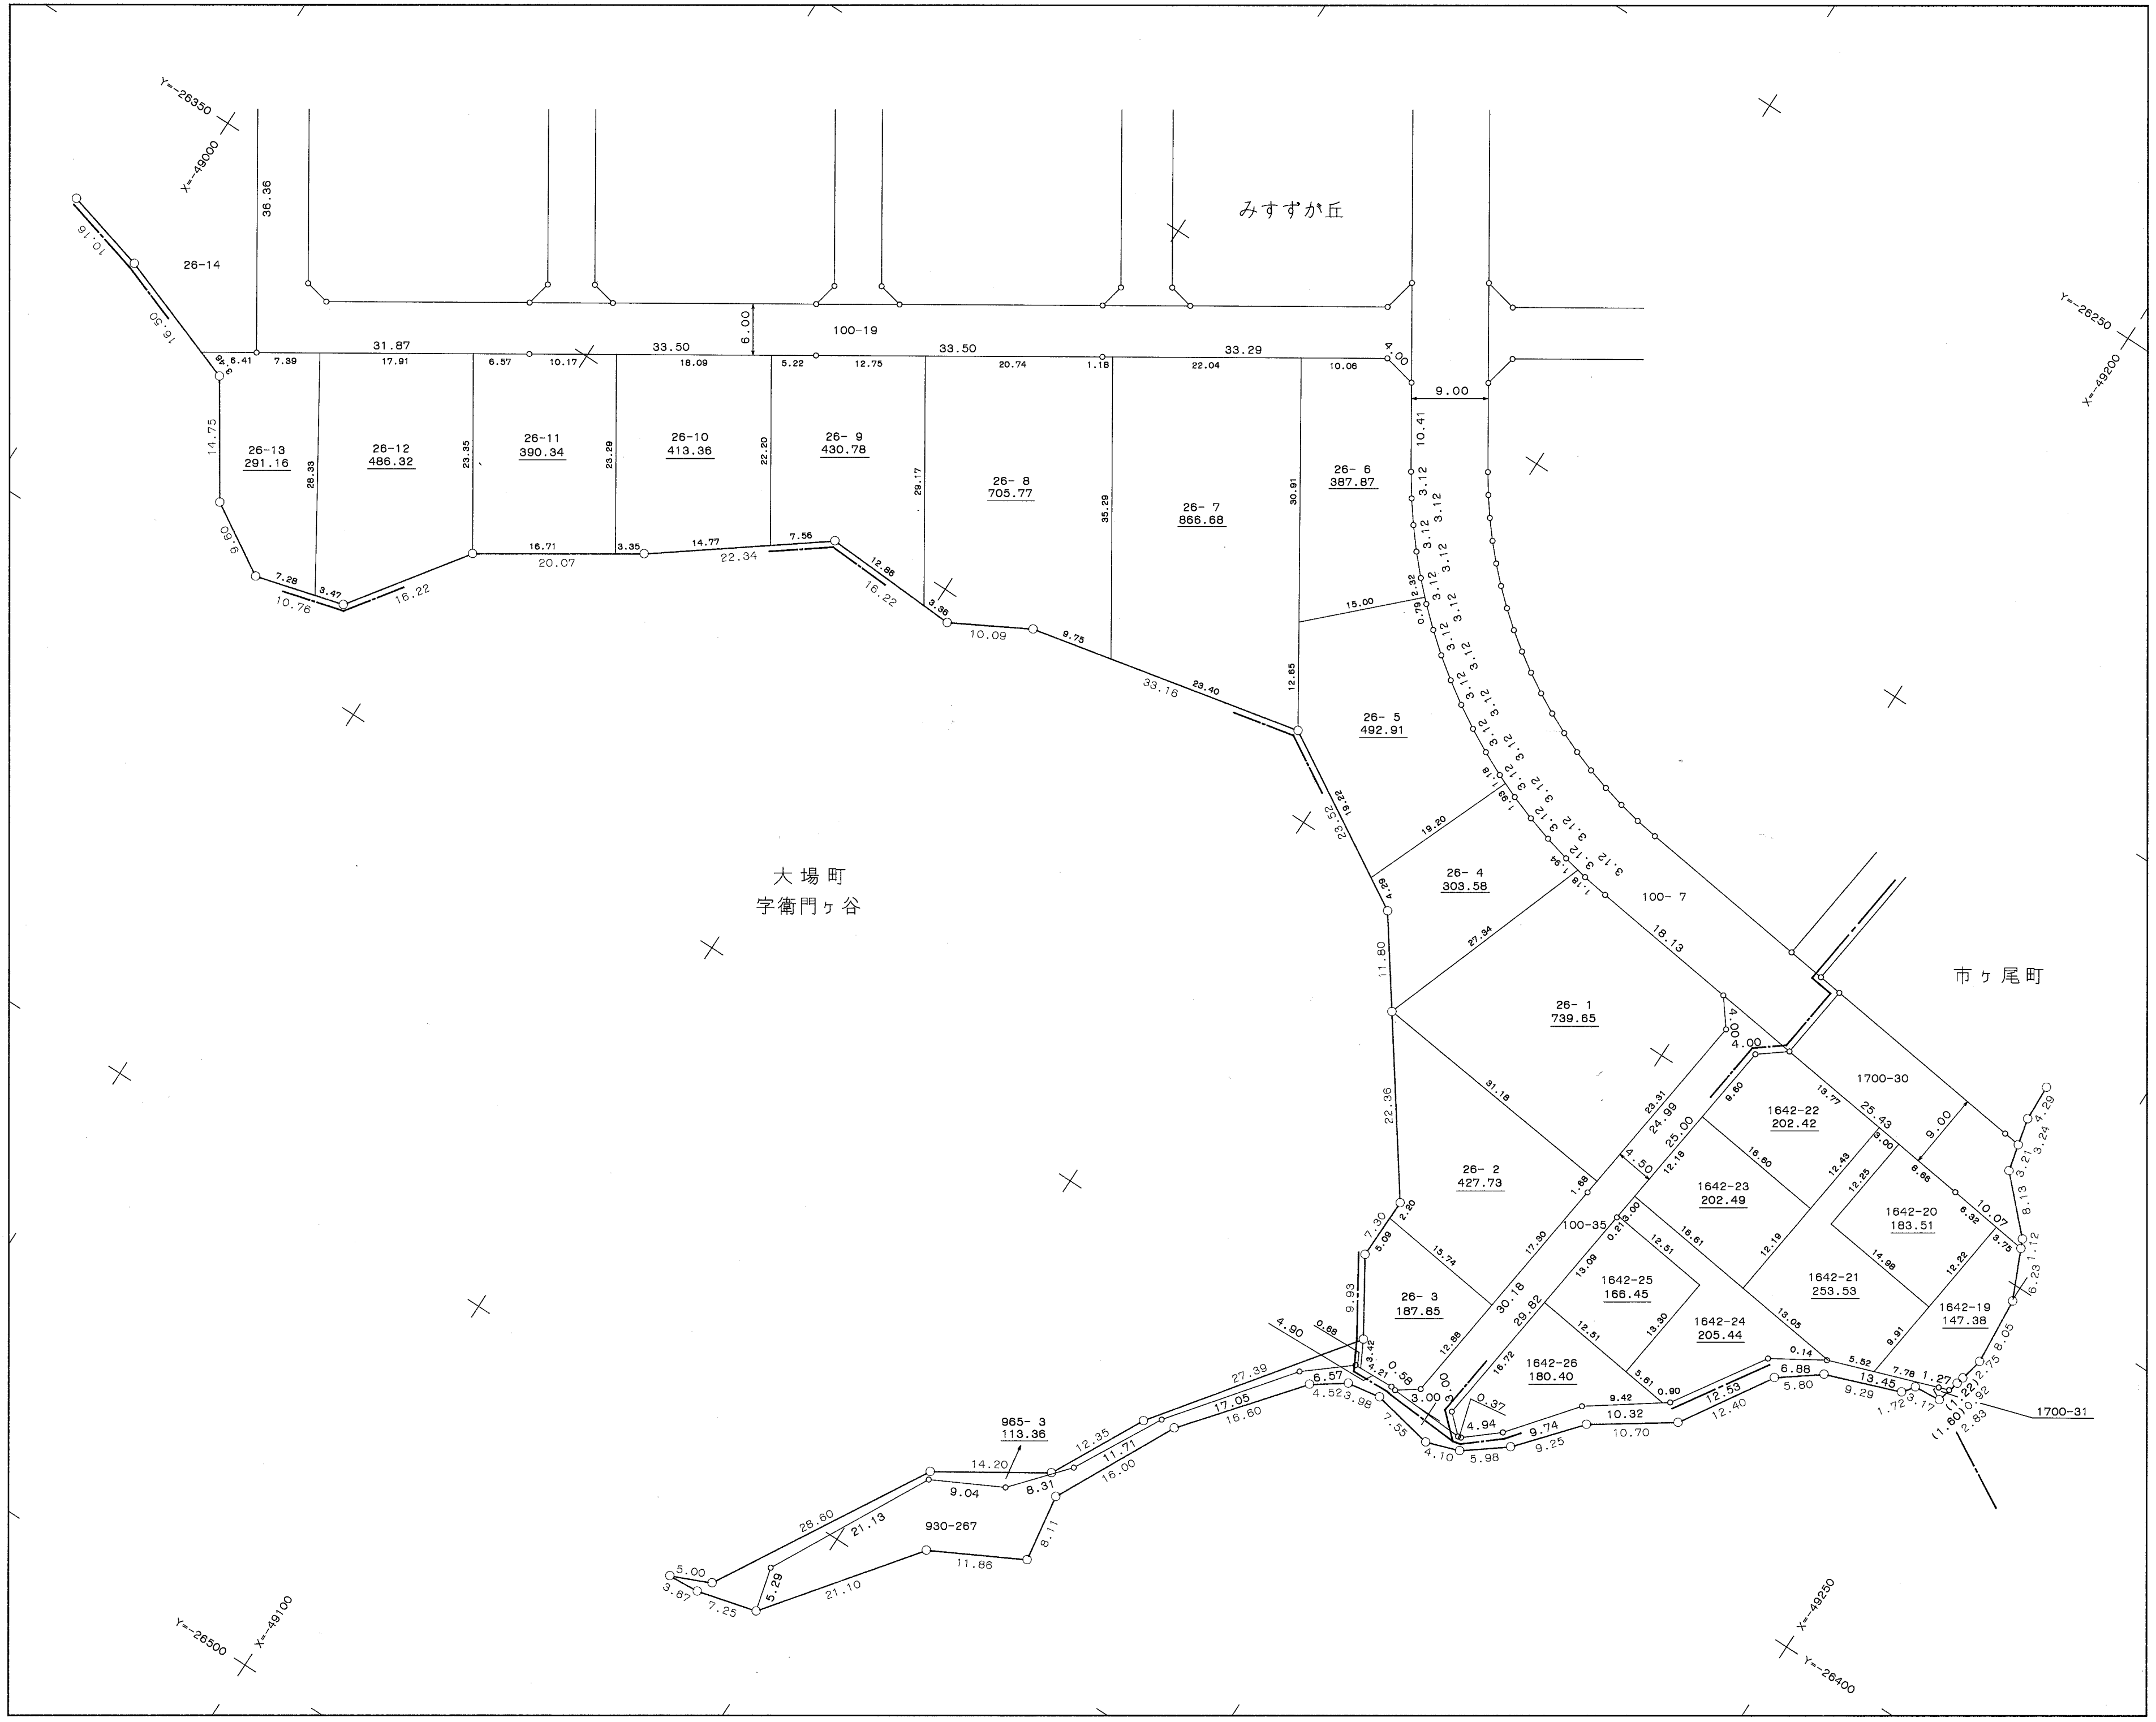


作業機関  
株式会社地計社

計画機関  
大場第二地区画整理組合



地番区域	横浜市 青葉区 みすずが丘,市ヶ尾町	番号	7	縮尺	1/500	精度区分		座標系番号 又は記号	IX	作製年月日	平成 年 月 日
------	--------------------	----	---	----	-------	------	--	---------------	----	-------	----------

# 大場第二地区画地出来形確認測量原図

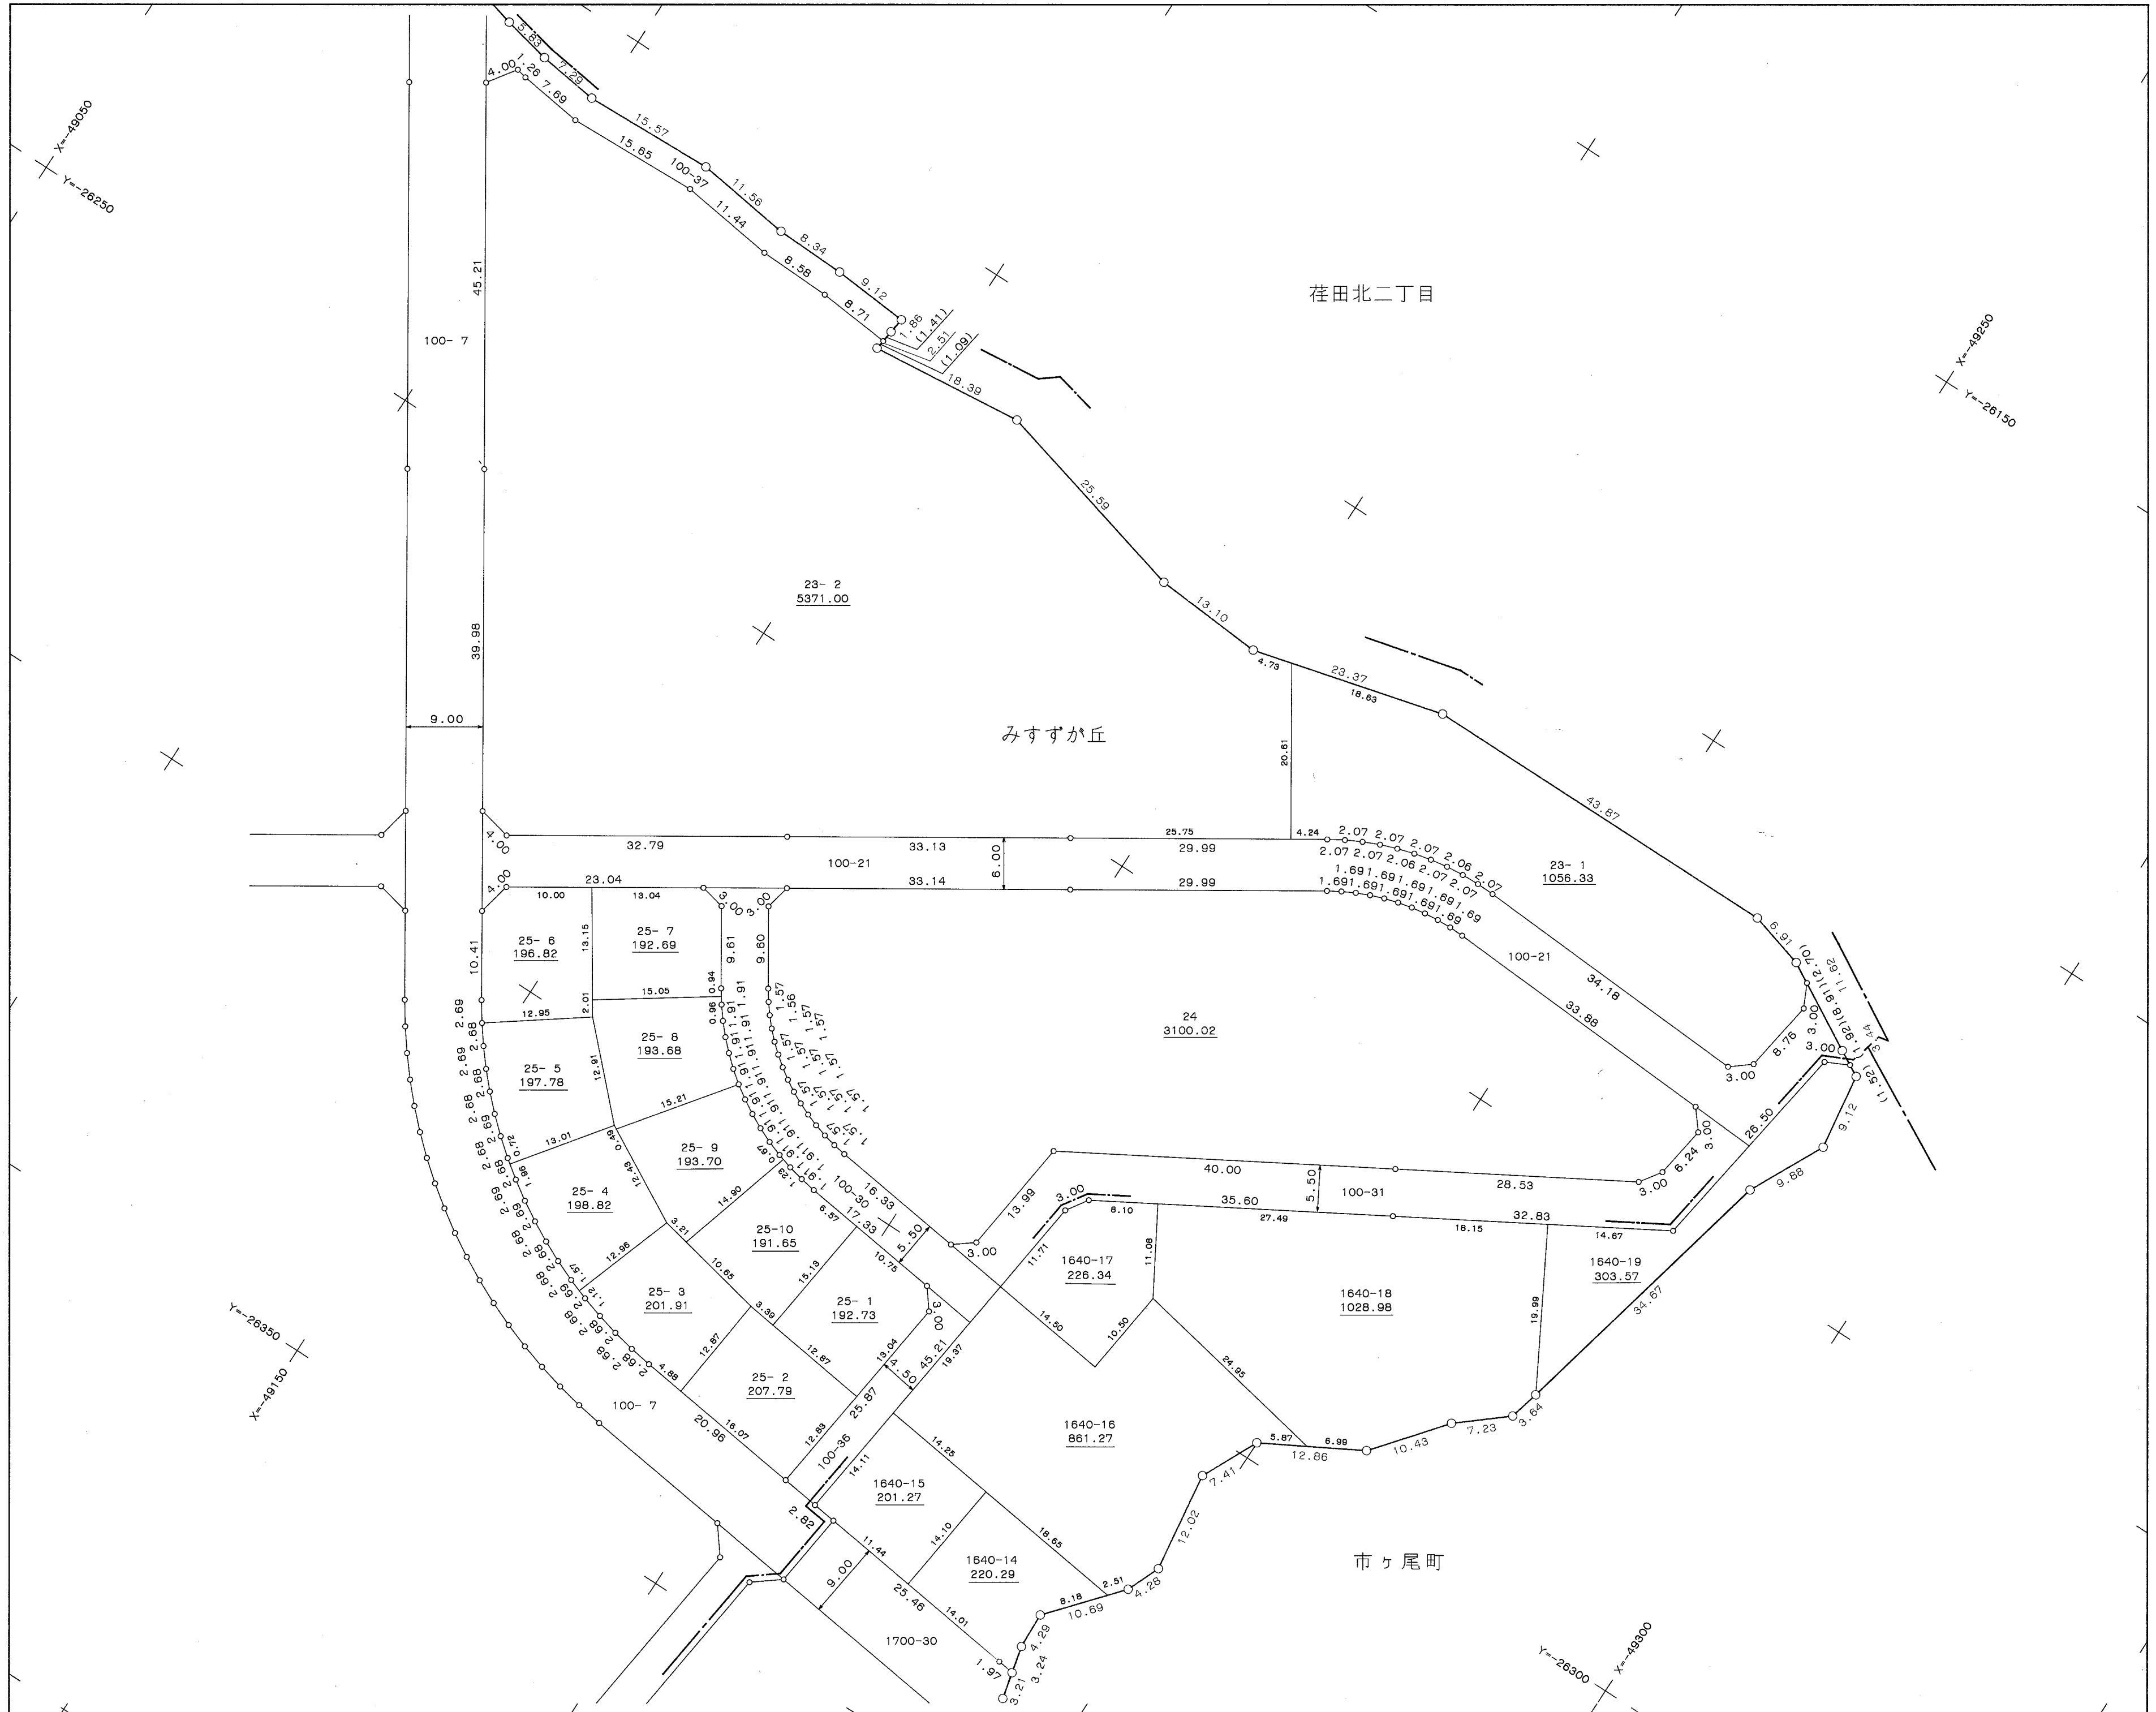

作業機関 株式会社地計社

計画機関 大場第二地区画整理組合